


ТЕХНИЧЕСКАЯ ХАРАКТЕРИСТИКА ВОДОПРОВОДНОЙ СЕТИ
по г.Ерейментау и сельским населенным пунктам КГП на ПХВ "Ерейментау Су Арнасы" при акимате Ерейментауского района

		Диаметр (м)	Протяжен ость (м)	S тыс. м ²	Кол-во скваж ин	Мощность кВт	Всего Мощность кВт	Кол-во насосных станций	Кол-во насосов на станции	Мощнос ть кВт	Водонап орная башня (м ³ -шт)	Накопите ль (м ³ - шт)	Всего Мощность кВт	Произв. мощность насосов 1- подъема м ³ /час	к-во насосов 1- подъема	устан.про из.мощнос ть 1- подъема, м ³ /час	Разрешенн ый объем, тыс м3/сутки
1	Трубопровод	0,25	13400	3,35	4	13	52	1				2500м ³ -1	52	25	4	100	
	Трубопровод	0,2	17467	3,49			0						0				
	Трубопровод	0,15	9900	1,49			0						0				
	Трубопровод	0,1	19330	1,93			0						0				
	Трубопровод	0,05	4152	0,21			0						0				
	Трубопровод	0,04	880	0,04			0		1- 90м ³	18,5			18,5				
	Трубопровод	0,032	2640	0,08			0		1- 90м ³	18,5			18,5				
	Трубопровод	0,025	2305	0,06			0		1- 120м ³	30			30				
	Труб-д по Япон. гранту	0,15	6270	0,94	3	5,5	16,5				160м ³ -1		16,5	10	3	30	
	Итого по г.Ерейментау		76344	11,59	7		68,5	1	3	67	1	1	135,5	35	7	130	1,2
1	Трубопровод с. Еркенишилик (Павловка)	0,063	34210	2,16	3	5,5	5,5	1	1- 90м ³	18,5		250м ³ -3	24	10	2	20	0,19
						7,5	7,5		1- 90м ³	18,5			26	10			
									1- 60м ³	11			11				
2	Трубопровод с. Тайбай	0,063	24100	1,52	2	5,5	5,5					500м ³ -2	5,5	10	1	10	0,08
3	Трубопровод с. Ельтай	0,063	2300	0,14	1	5,5	5,5				25м ³ -1		5,5	10	1	10	0,01
4	Трубопровод с. Жарык	0,063	2300	0,14	1	5,5	5,5				25м ³ -1		5,5	10	1	10	0,004
5	Трубопровод с. Малтабар	0,063	3600	0,23	1	5,5	5,5				25м ³ -1		5,5	10	1	10	0,03
		0,11	1000	0,11													
6	Трубопровод с. Бозтал	0,16	5200	0,83	2	5,5	5,5	1	1- 25м ³	5,5		250м ³ -2	11	10	1	10	0,04
		0,11	9497	1,04					1- 25м ³	5,5			5,5				
7	Трубопровод с. Тургай	0,063	400	0,03	3	5,5	5,5	1	1- 120м ³	30		500м ³ -1	35,5	10	1	10	0,10
		0,1	4710	0,47		5,5	5,5		1- 120м ³	30			35,5				
									1- 120м ³	30			30				
									1- 120м ³	30			30				
8	Труб-д с. Нижний Тургай	0,063	4389	0,28									0				
9	Трубопровод с. Балакты (Ржишево)	0,063	9300	0,59	1	5,5	5,5				25м ³ -1		5,5	10	1	10	0,008
10	Труб-д с. Жана Жол	0,063	4600	0,29	1	5,5	5,5						5,5	10	1	10	
11	Трубопровод с. Уленты	0,063	9550	0,60	2	18	18					400м ³ -2	18	25	1	25	0,05
12	Труб-д с. Аксуат (Новодолинка)	0,11	14593	1,61	2	5,5	11	1	1- 25м ³	5,5	50м ³ -1		16,5	10	2	20	0,04
									1- 25м ³	5,5			5,5			0	

13	Труб-д с. Карагайлы (Стаханово)	0,11	8870	0,98							500м ³ -1	0			0		
14	Труб-д с.Акмырза	0,11	17000	1,87	3	5,5	11	1	1- 25м ³	5,5	80м ³ -1		16,5	10	2	20	0,05
									1- 25м ³	5,5			5,5			0	
15	Труб-д с.Койтас	0,11	19300	2,12	2	7	7						7	10	1	10	0,01
										4							
16	Труб-д с.Новомарковка	0,11	9000	0,99	2	5,5	11				20м ³ -1		11	10	2	20	0,14
																0	
17	Труб-д с.Куншалган	0,11	5000	0,55	1	5,5	5,5						5,5	10	1	10	0,06
		0,16	3000	0,48									0			0	
18	Труб-д с. им. Олжабай батыра	0,063	300	0,02	1	5,5	5,5	1	1- 50м ³	5,5	50м ³ -1		11			22	0,05
		0,11	13010	1,43	1	5,5	5,5		1- 50м ³	5,5			11	10	1	10	
19	Труб-д с. Ажы	0,063	10263	0,65				1	10/20 4КкВт 3000об/мин - 3	12	12м ³ -1	250м ³ -2	12				0,02
20	Труб-д с. Байсары	0,11	3200	0,35	3	1,1	3,3	0			25м ³ -1			7,5	1	7,5	0,003
		0,063	60	0,004													
		0,02	1200	0,02													
Итого по селам			219952	19,50	32		140,3	7	15	228	9	13	361	207	22	244,5	0,88
Всего:			296296	31,08	39		208,8	8	18	295	10	14	496,5	242	29	374,5	2,08

Схема водопроводной сети села Еркеншилик Ерейментауского района

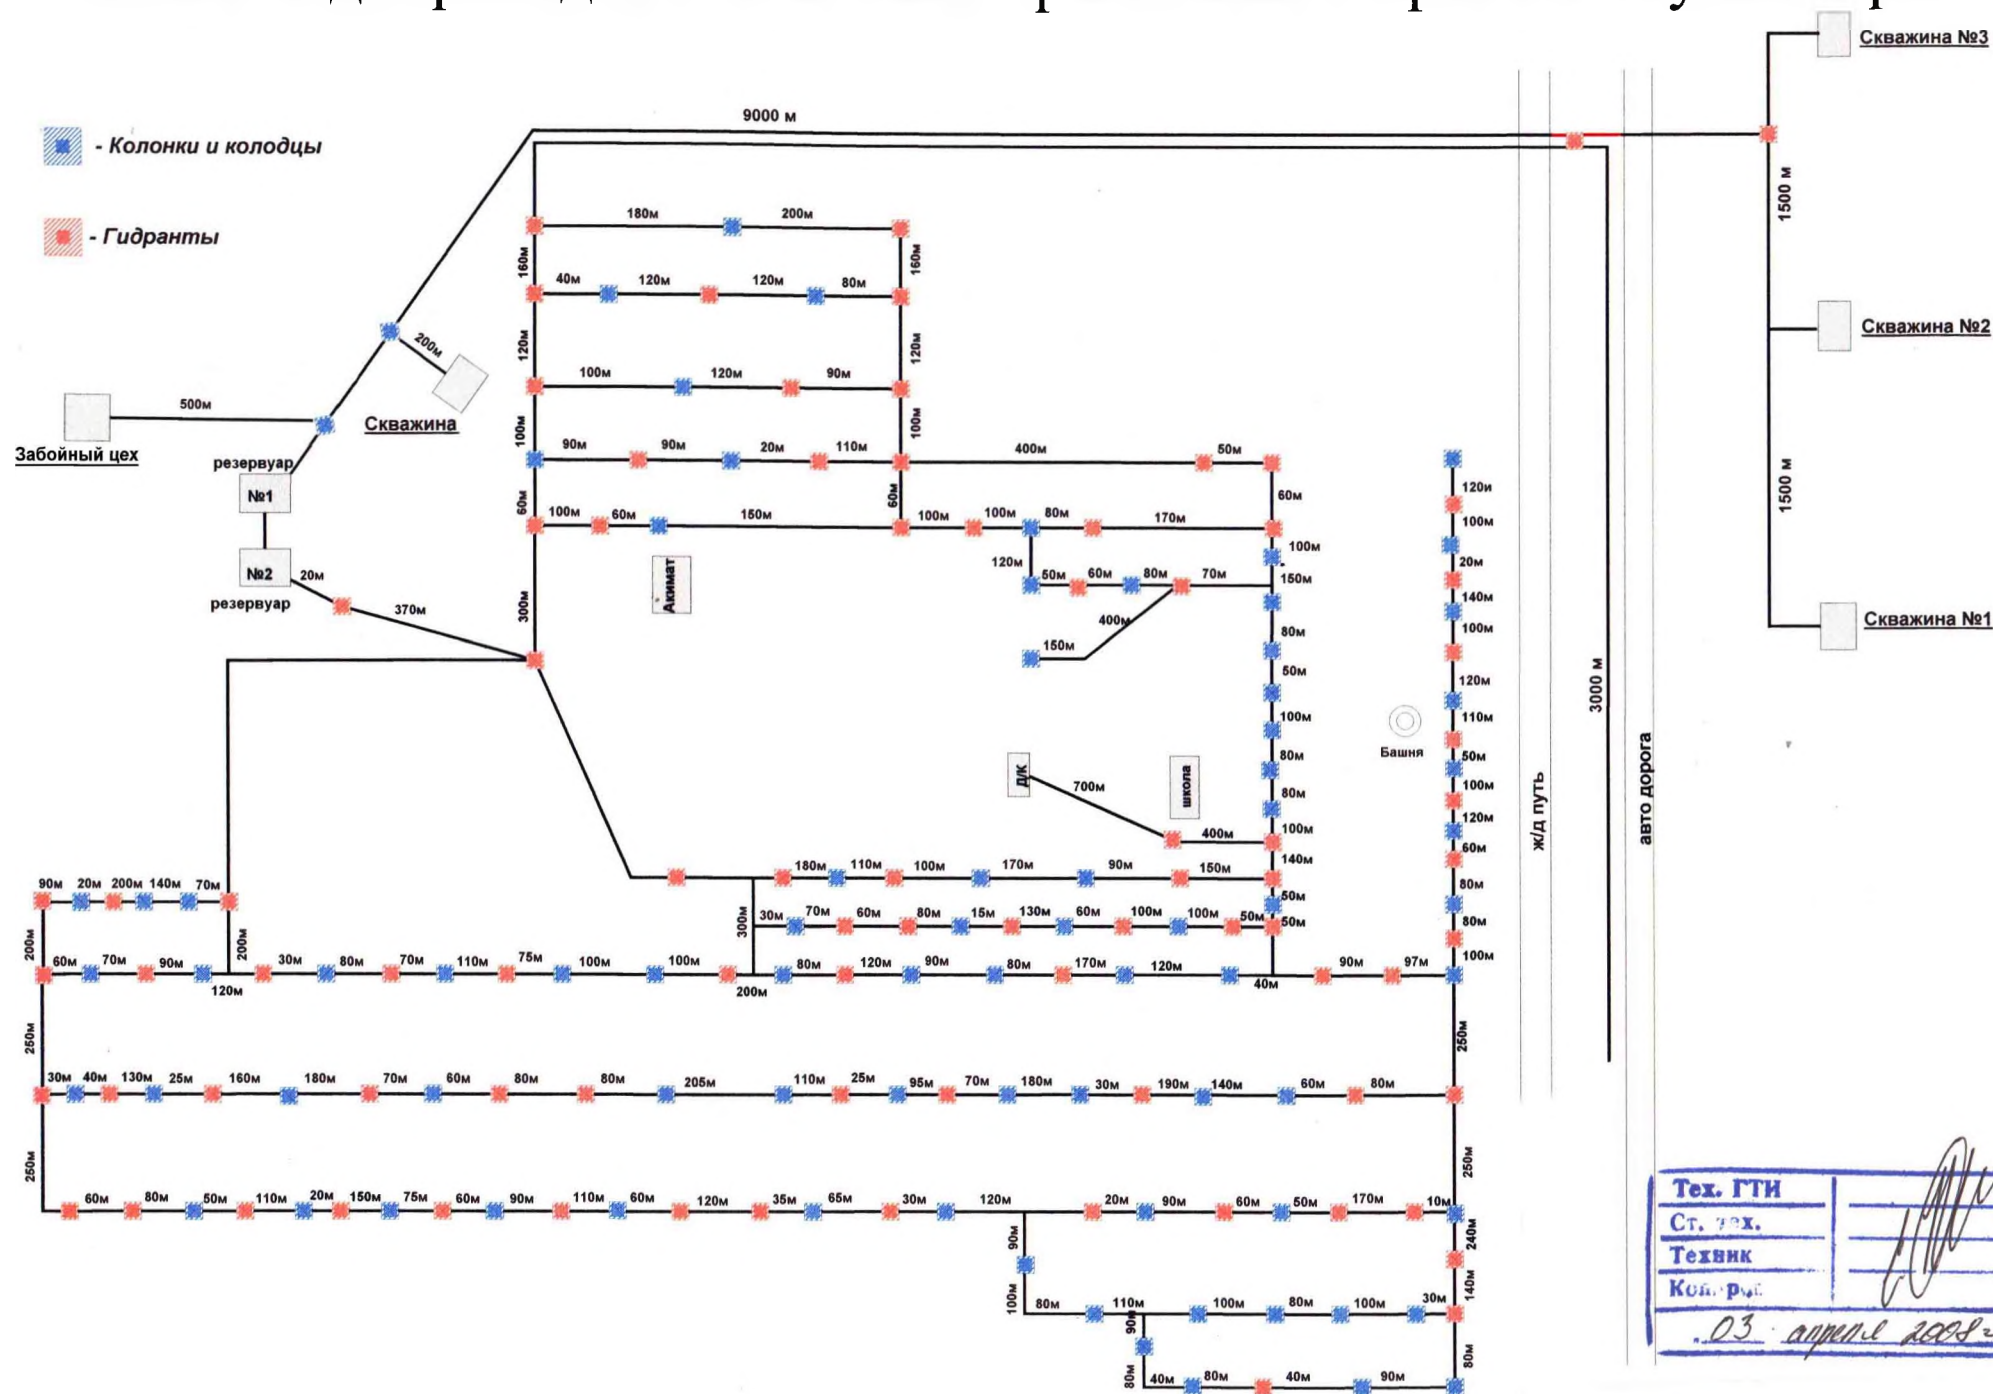

**ТЕХНИЧЕСКАЯ ХАРАКТЕРИСТИКА ТРУБОПРОВОДА
КАНАЛИЗАЦИОННОЙ СЕТИ**

по г.Ерейментау

КГП на ПХВ "Ерейментау Су Арнасы" при акимате Ерейментауского района

		Диаметр (м)	Протяженность (м)	S тыс. м ²	Кол-во насосных станций	Кол-во насосов на станции	Мощность кВт
1	Трубопровод	0,5	10150	5,08	1	1 СД 160/45 - 160м ^{3/ч}	37,00
	Трубопровод	0,4	1100	0,44		1 СД 160/45 - 160м ^{3/ч}	37,00
	Трубопровод	0,3	11100	3,33		1 СД 160/45 - 160м ^{3/ч}	37,00
	Трубопровод	0,25	2700	0,68			
	Трубопровод	0,2	4280	0,86			
	Трубопровод	0,15	3250	0,49			
	Трубопровод	0,1	540	0,05			
	Всего:		33120	10,92	1	3	111,00

Схема водопроводной сети с.Ельтай
Ерейментауского района Акмолинской области
(протяженность 2300 м)



-  - Гидрант
-  - Колодец




“Утверждаю”
Аким Тайбайского с/о

Серикбай Исет

” _____ 2019 г

Схема водопроводной сети с. Жарык
Ерейментауского района Акмолинской области

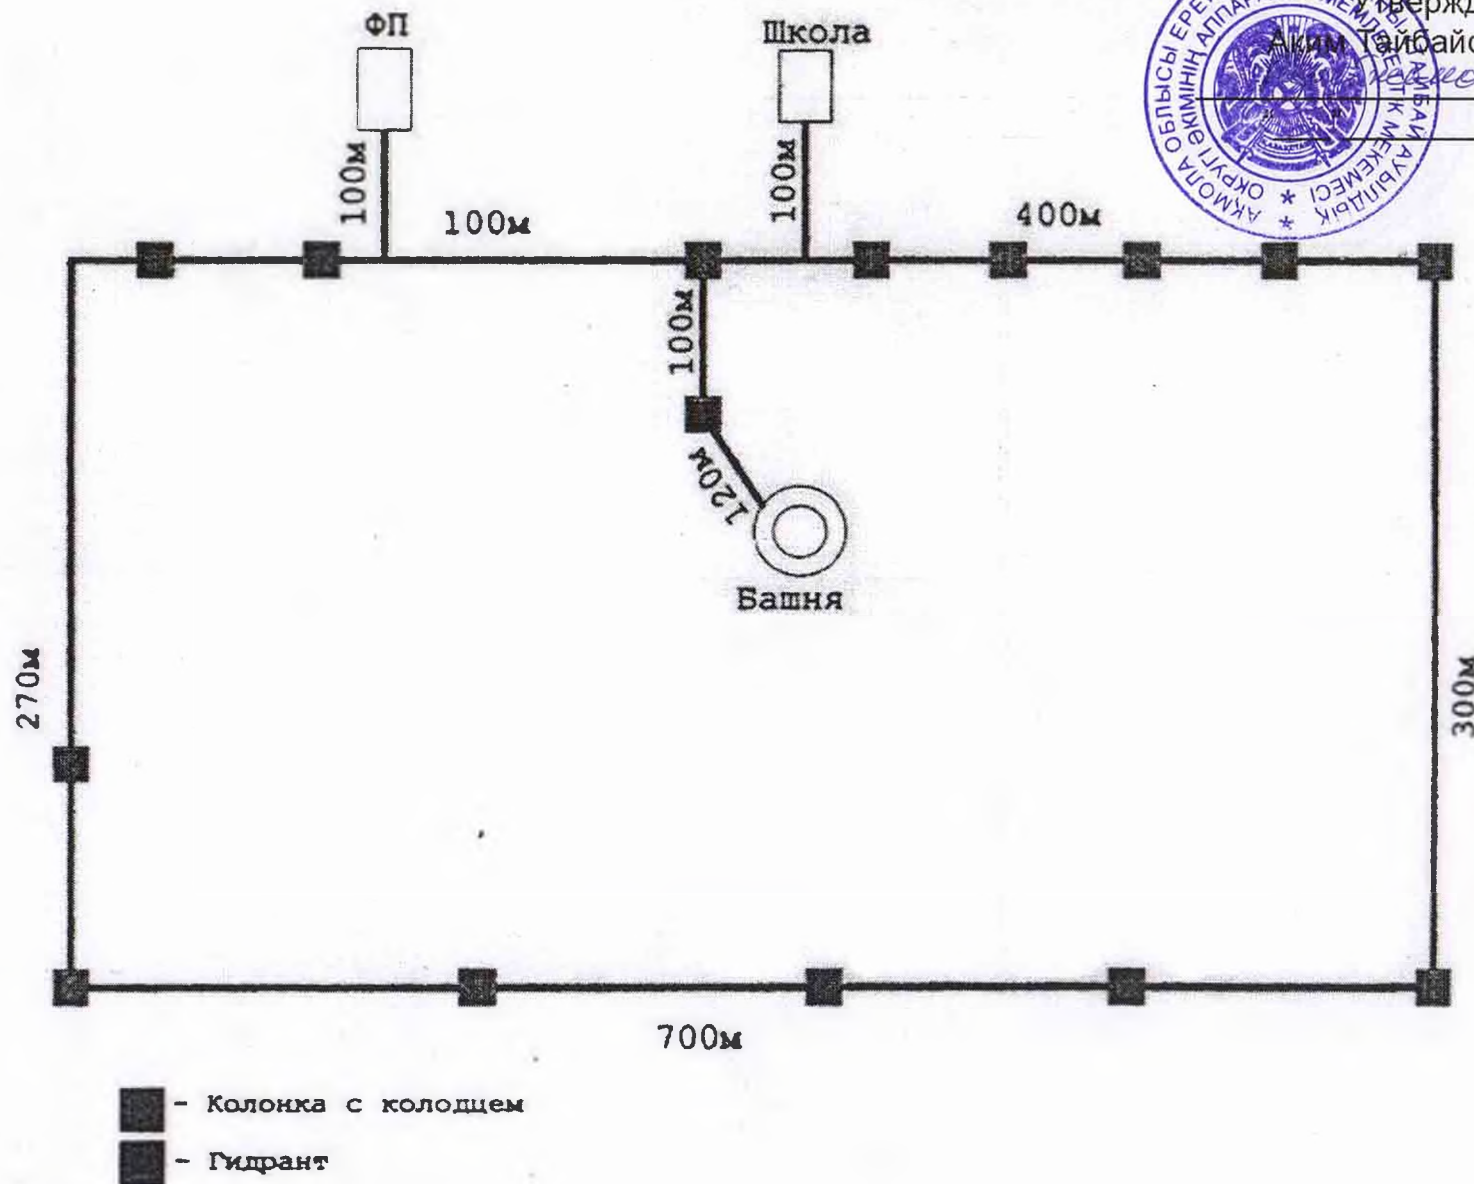

«Утверждаю»

Аким Тайбайского с/о

2019 г

Схема водопроводной сети с. Малтабар Ерейментауского района Акмолинской области

■ - Колонка с колодцем

■ - Скважина



“Утверждаю”

Аким Тайбайского с/о

Жошов

2019 г


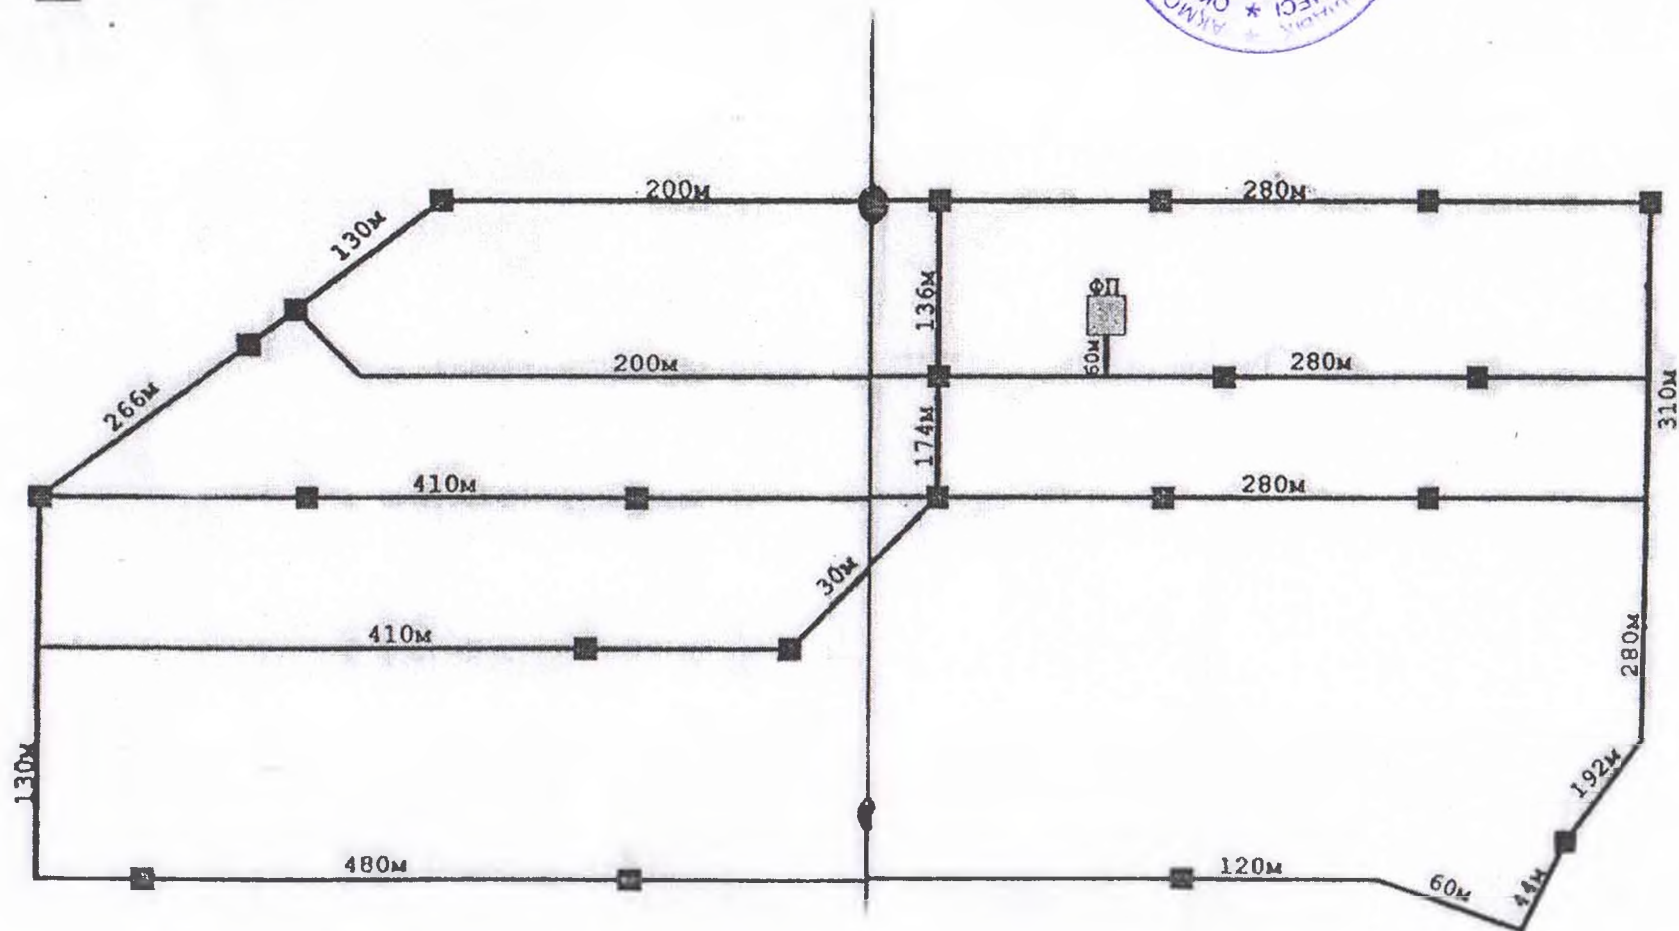


Схема водопровода с. Бозтал Ерейментауского района Акмолинской области




“Утверждаю”
Аким Бозтальского с/о

2019 г

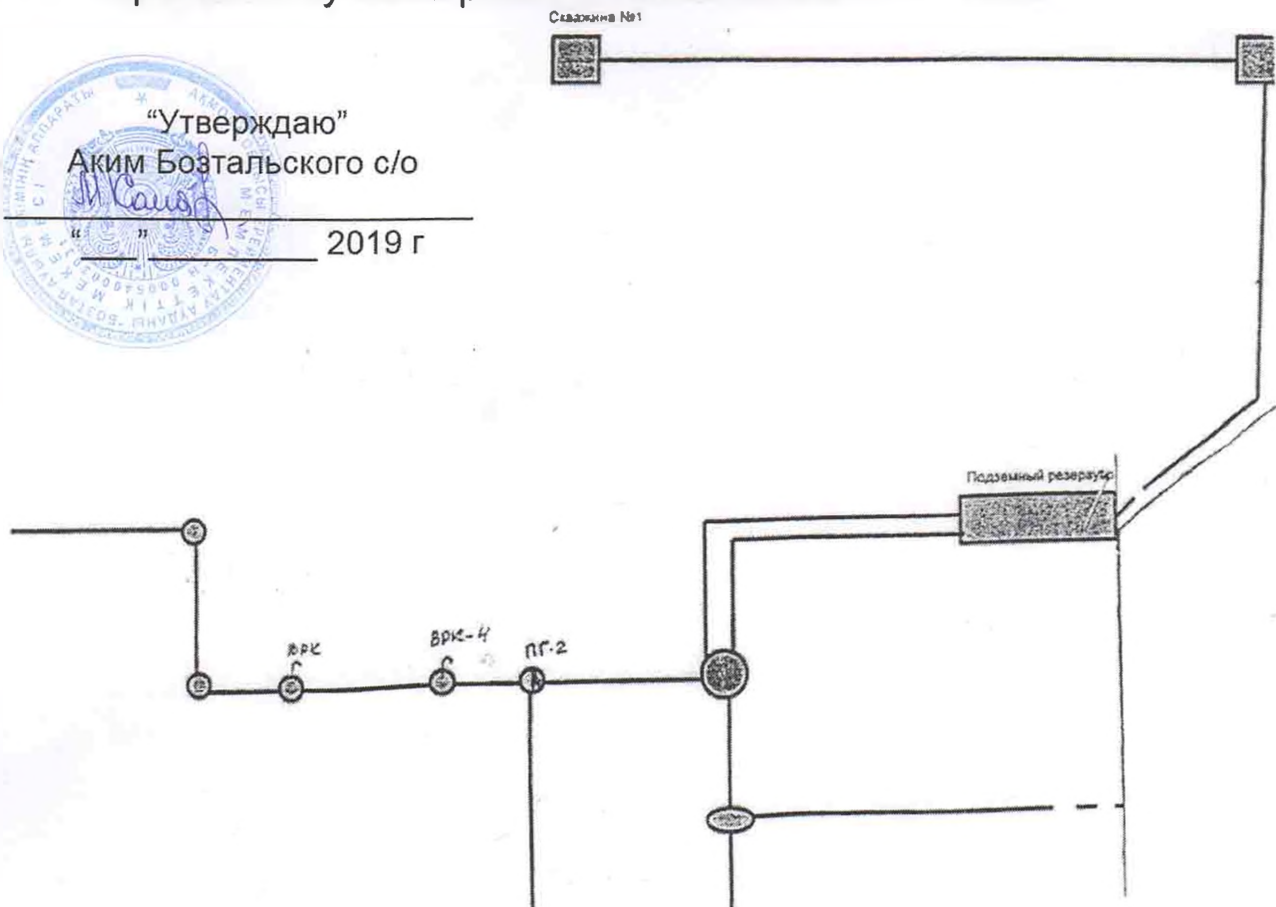


Исполнительная схема на капитальный ремонт водопроводных сетей с. Бозтал №4

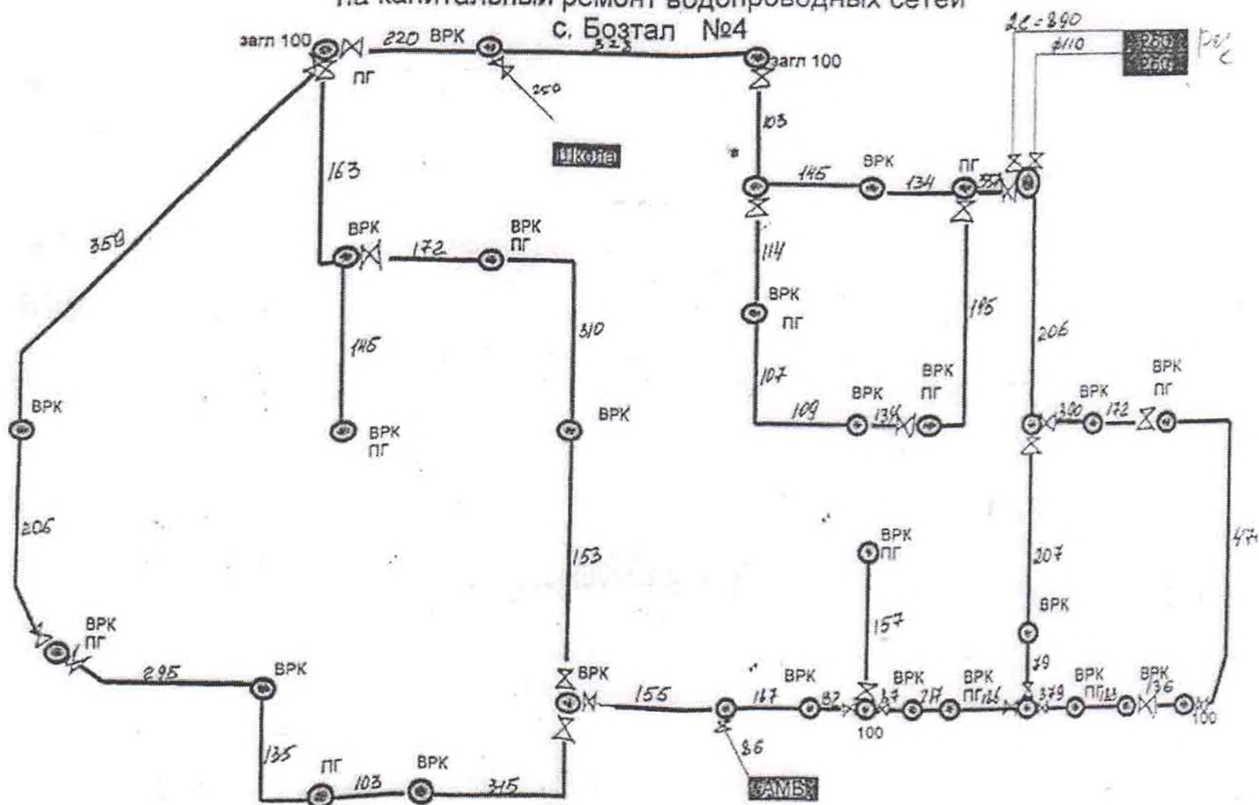

“Утверждаю”
Аким Тургайского с/о

2019 г

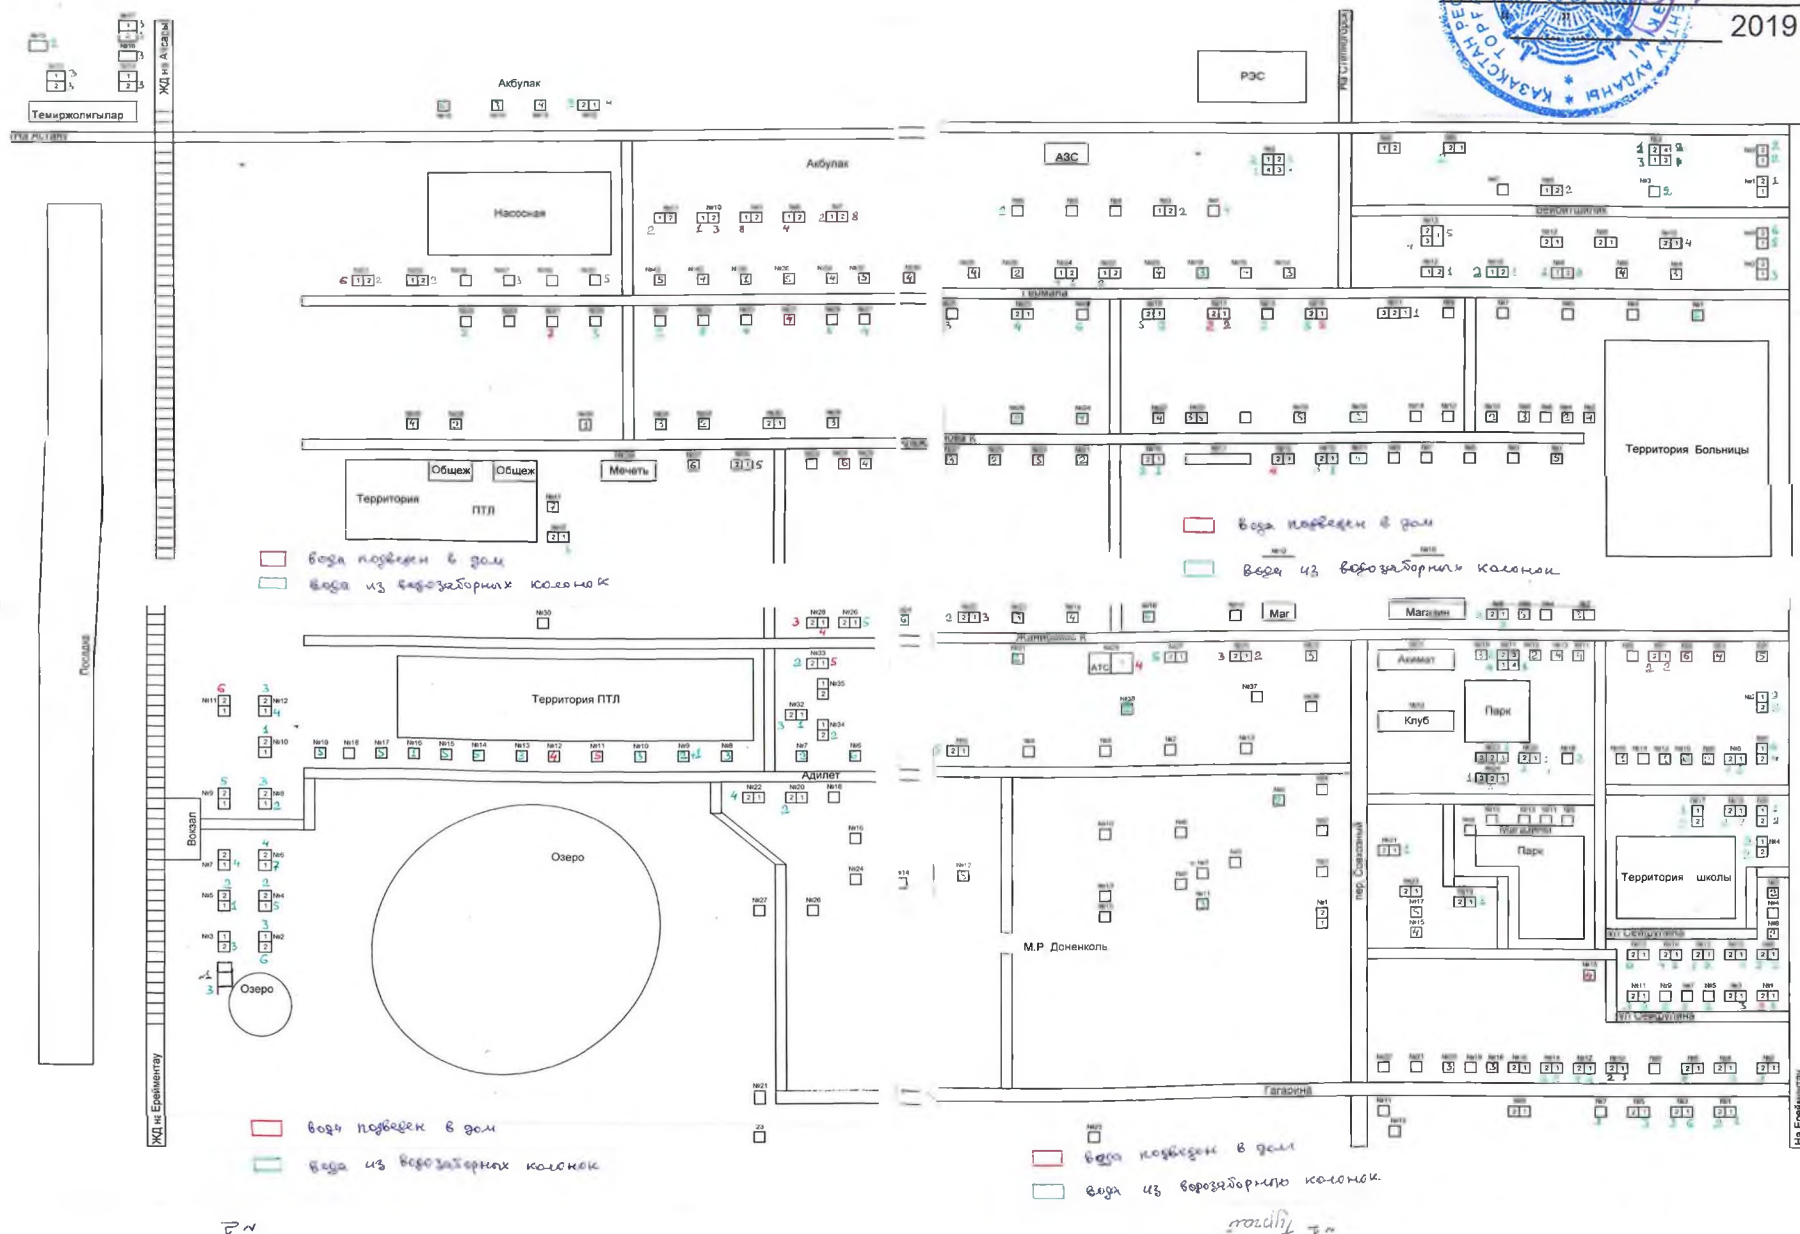

с. Нижний Тургай. Тургайский сельский округ. Ул. Достык

река Кедей

в Селиту

№4

№20 1 2 №18 1 №16 4 №14 4 №12 3 №10 4 2 3 1 №8 2 №6 4 №2 7 2 1

№9 2 №7 2 №5 2 1 №3 3 2 №1 4

СТФ

№11 8 №13 1 №15 2 №17 5 №8 №19 П 4 1 №21 1 2

№22 2 4 в Тургай в Тургай №23 1


Произв, зона
ТОО Стаханово-
Агро.



Вода подведена в долину
из водозабора по долине
Аялы Тургайского
сельского округа: *ввод М. Билимзакаев*

в Тургай

село Карагайлы. Тургайский сельский округ. Ул. Карагайлы.

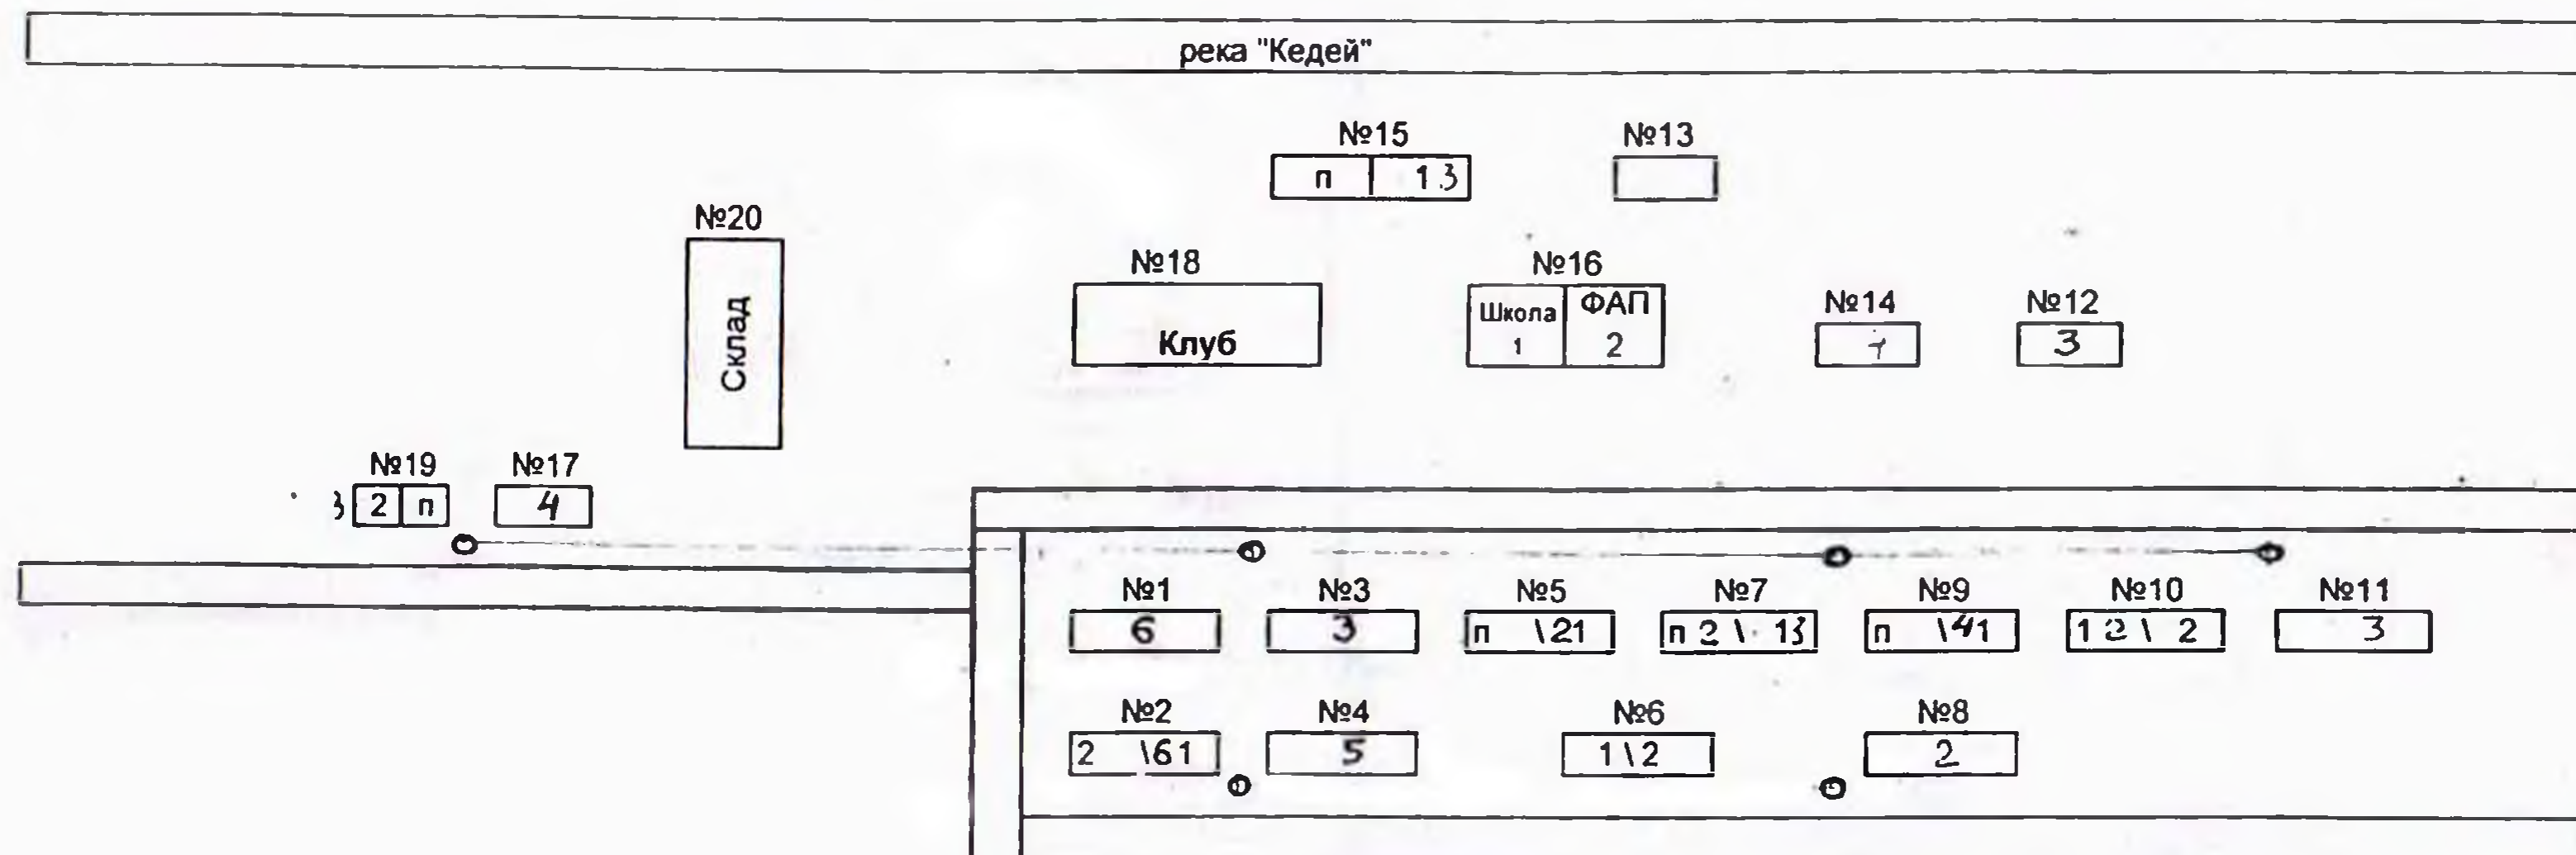

вода проверен в доли

вода из водозаборных колонок

Аким Тургайского
сельского округа:

М. Бекмагазиев М. Бекмагазиев

Озеро

№1 №3 №5

Битыймак

№5 №4 №6

№7 №9 №11 №13 №15 №17 №19 №21

№23 №25 №27 №28

Органык

№14 №16 №18 №20 №22 №24 №26

Школа

Фп

Клуб

Озеро

№1 №3


№8 №10 №12 №14 №16 №18

№15 №17 №19

№20

Битыймак

№18

вода подвержен в доли

Утверждаю
Аким Тургайского с/о

☐ вода из водозаборных колонок



“Утверждаю”
Аким Тургайского с/о


2019 г



“Утверждаю”
Аким Улентинского с/о

“ ” 2019 г


Схема водопроводной сети с. Уленты Ерейментауского района Акмолинской области

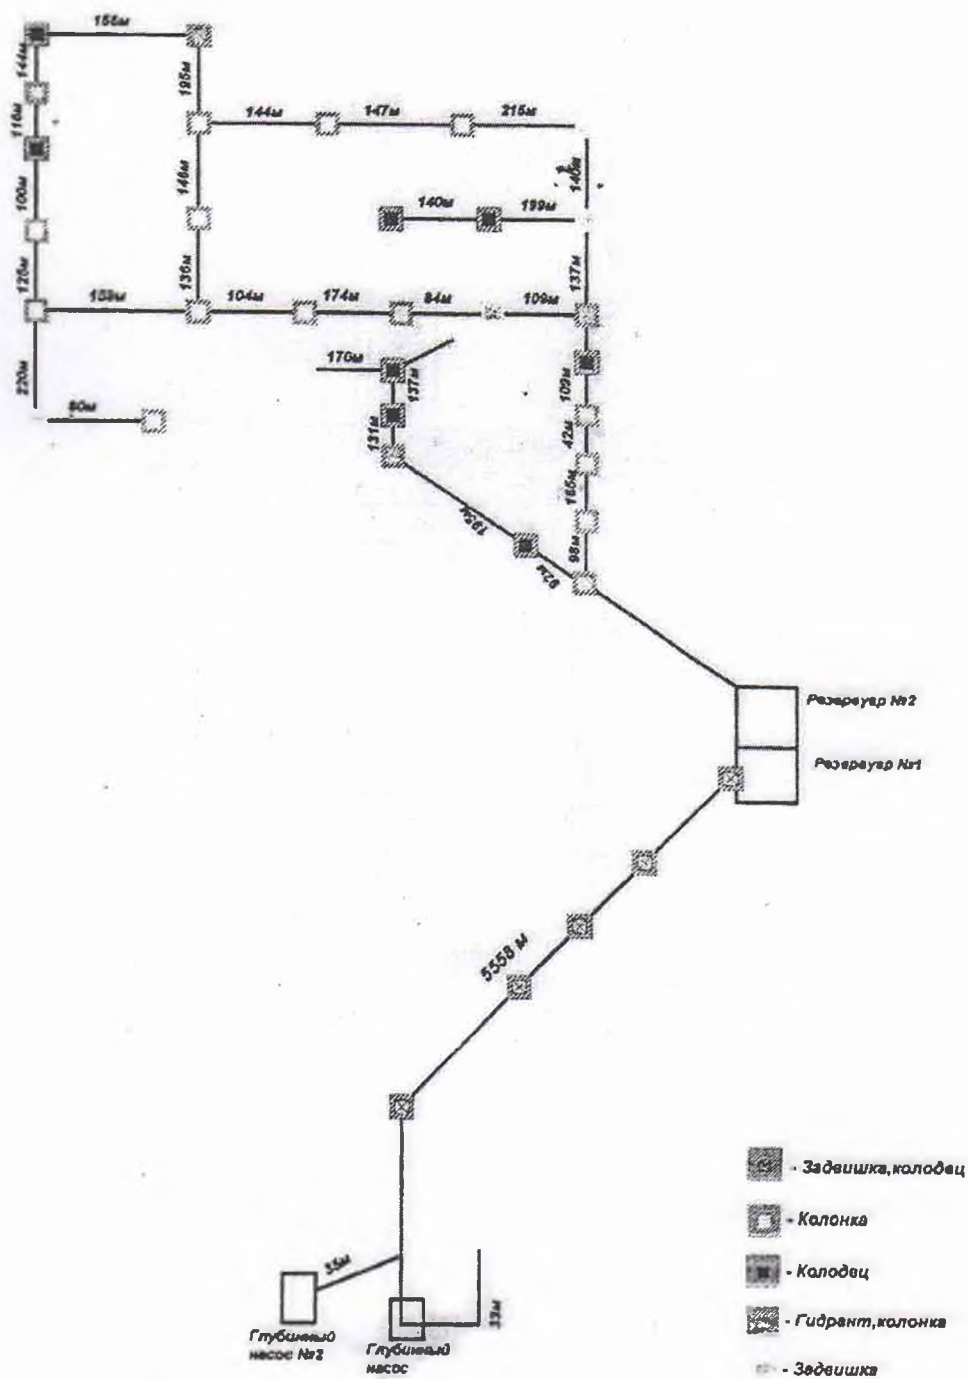


- Схема расположения водопроводных сетей п. Акмырза
(Тимофеевка)**

Alkan

И. М. Бундеева

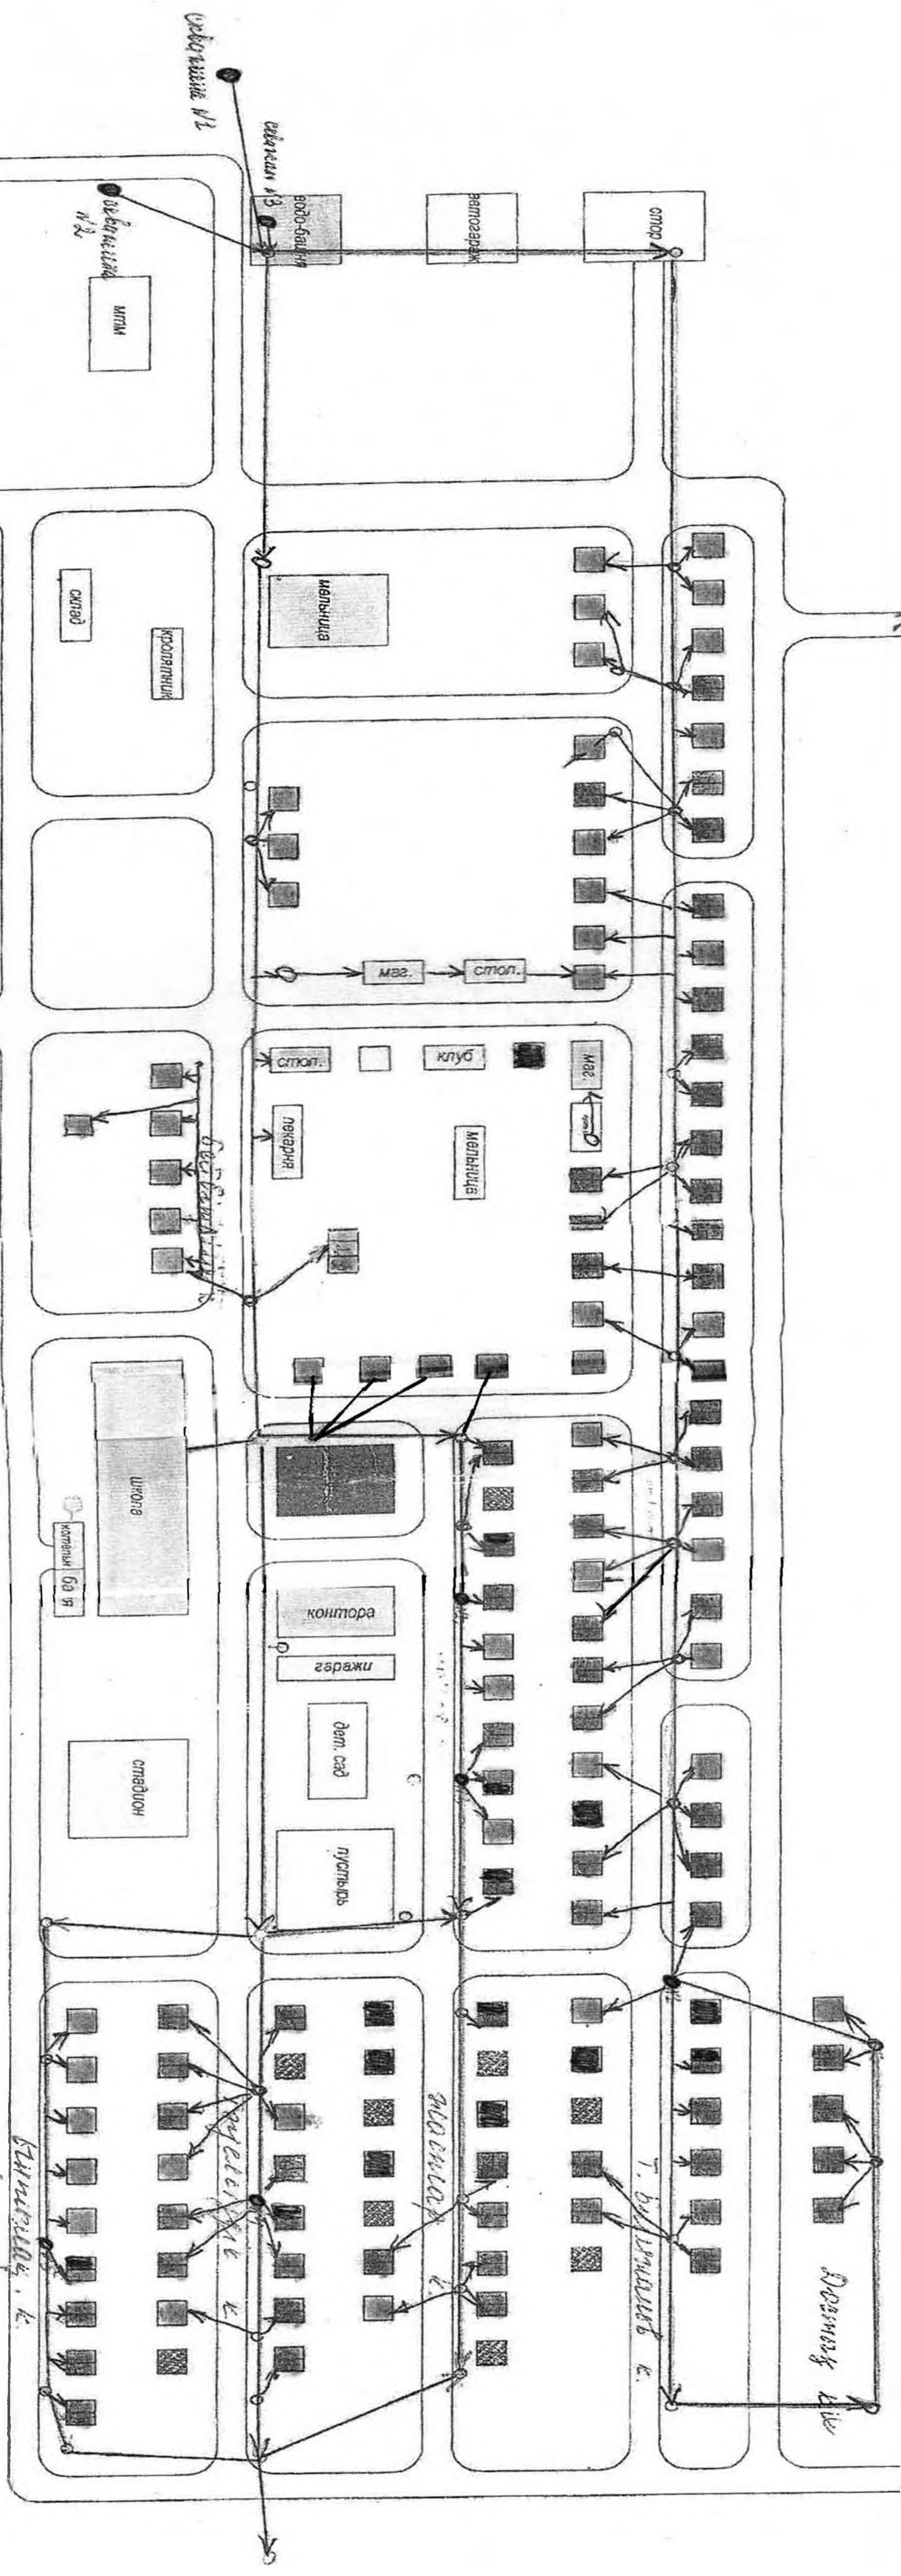

Қойтас селалық округінің Қойтас ауылының көшелерінің сызба-жоспары.

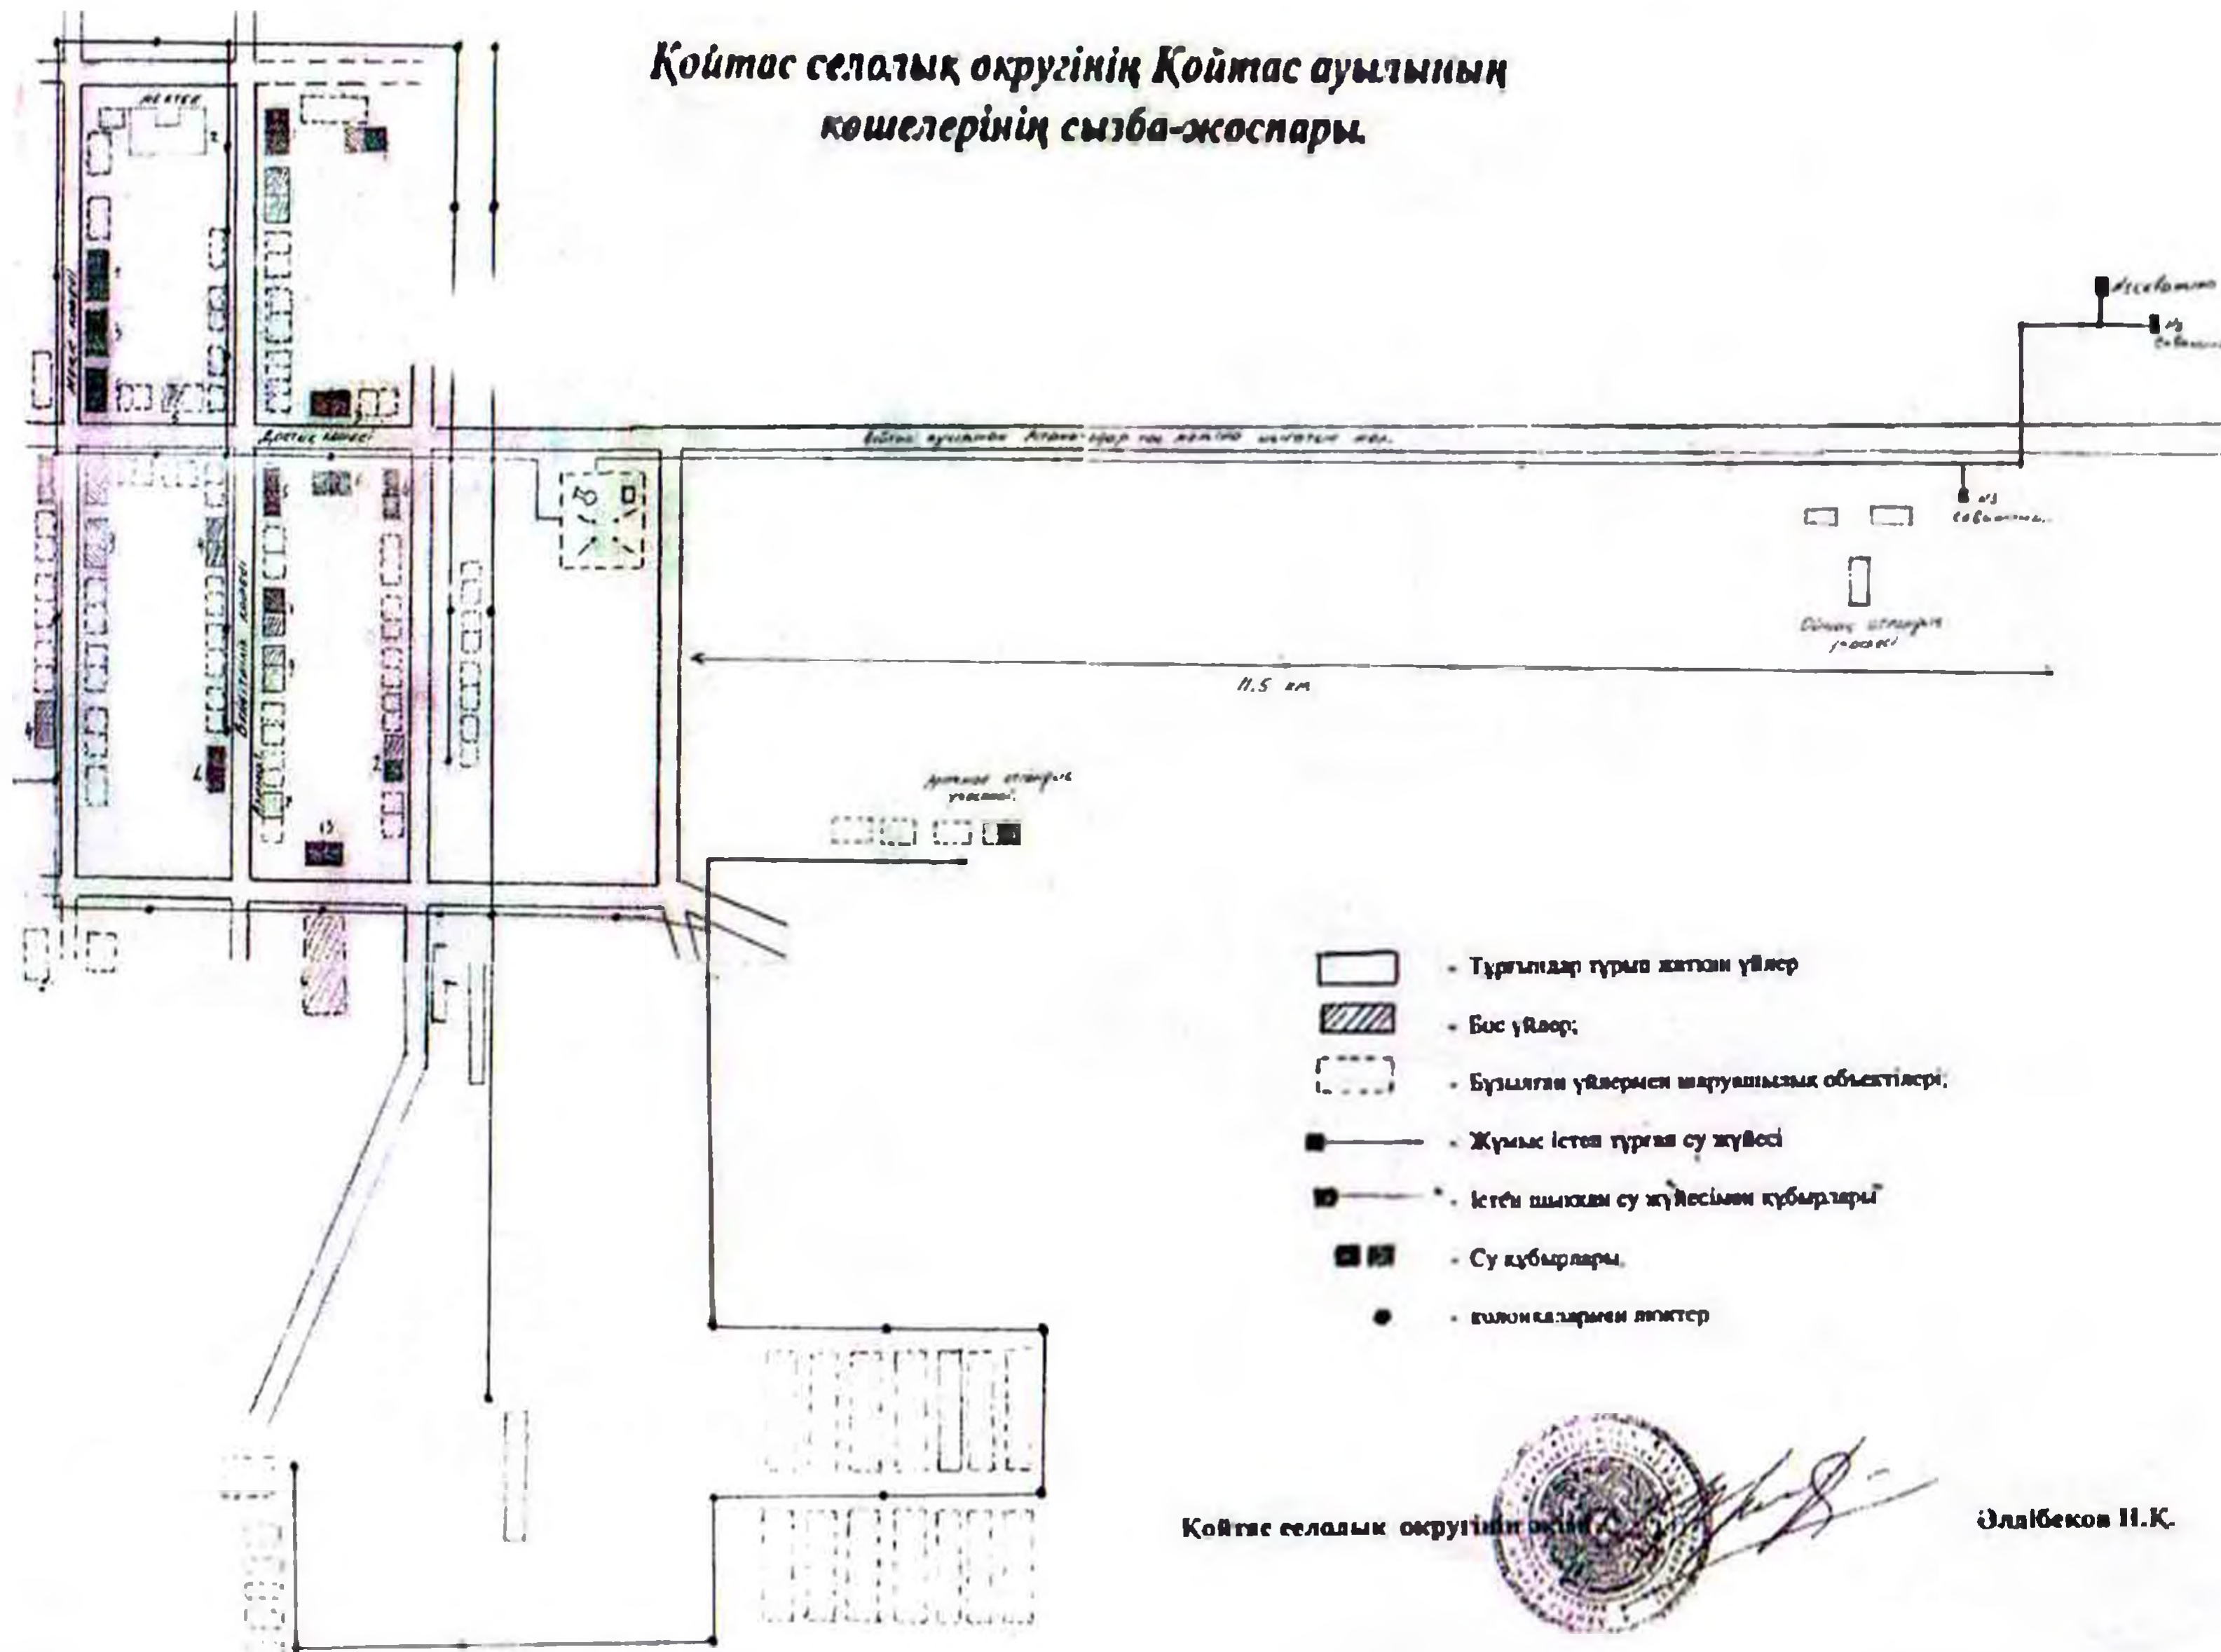


Қойтас селалық округінің округі



Әлібеков Н.Қ.

Схема водопроводной сети
села Новомарковка

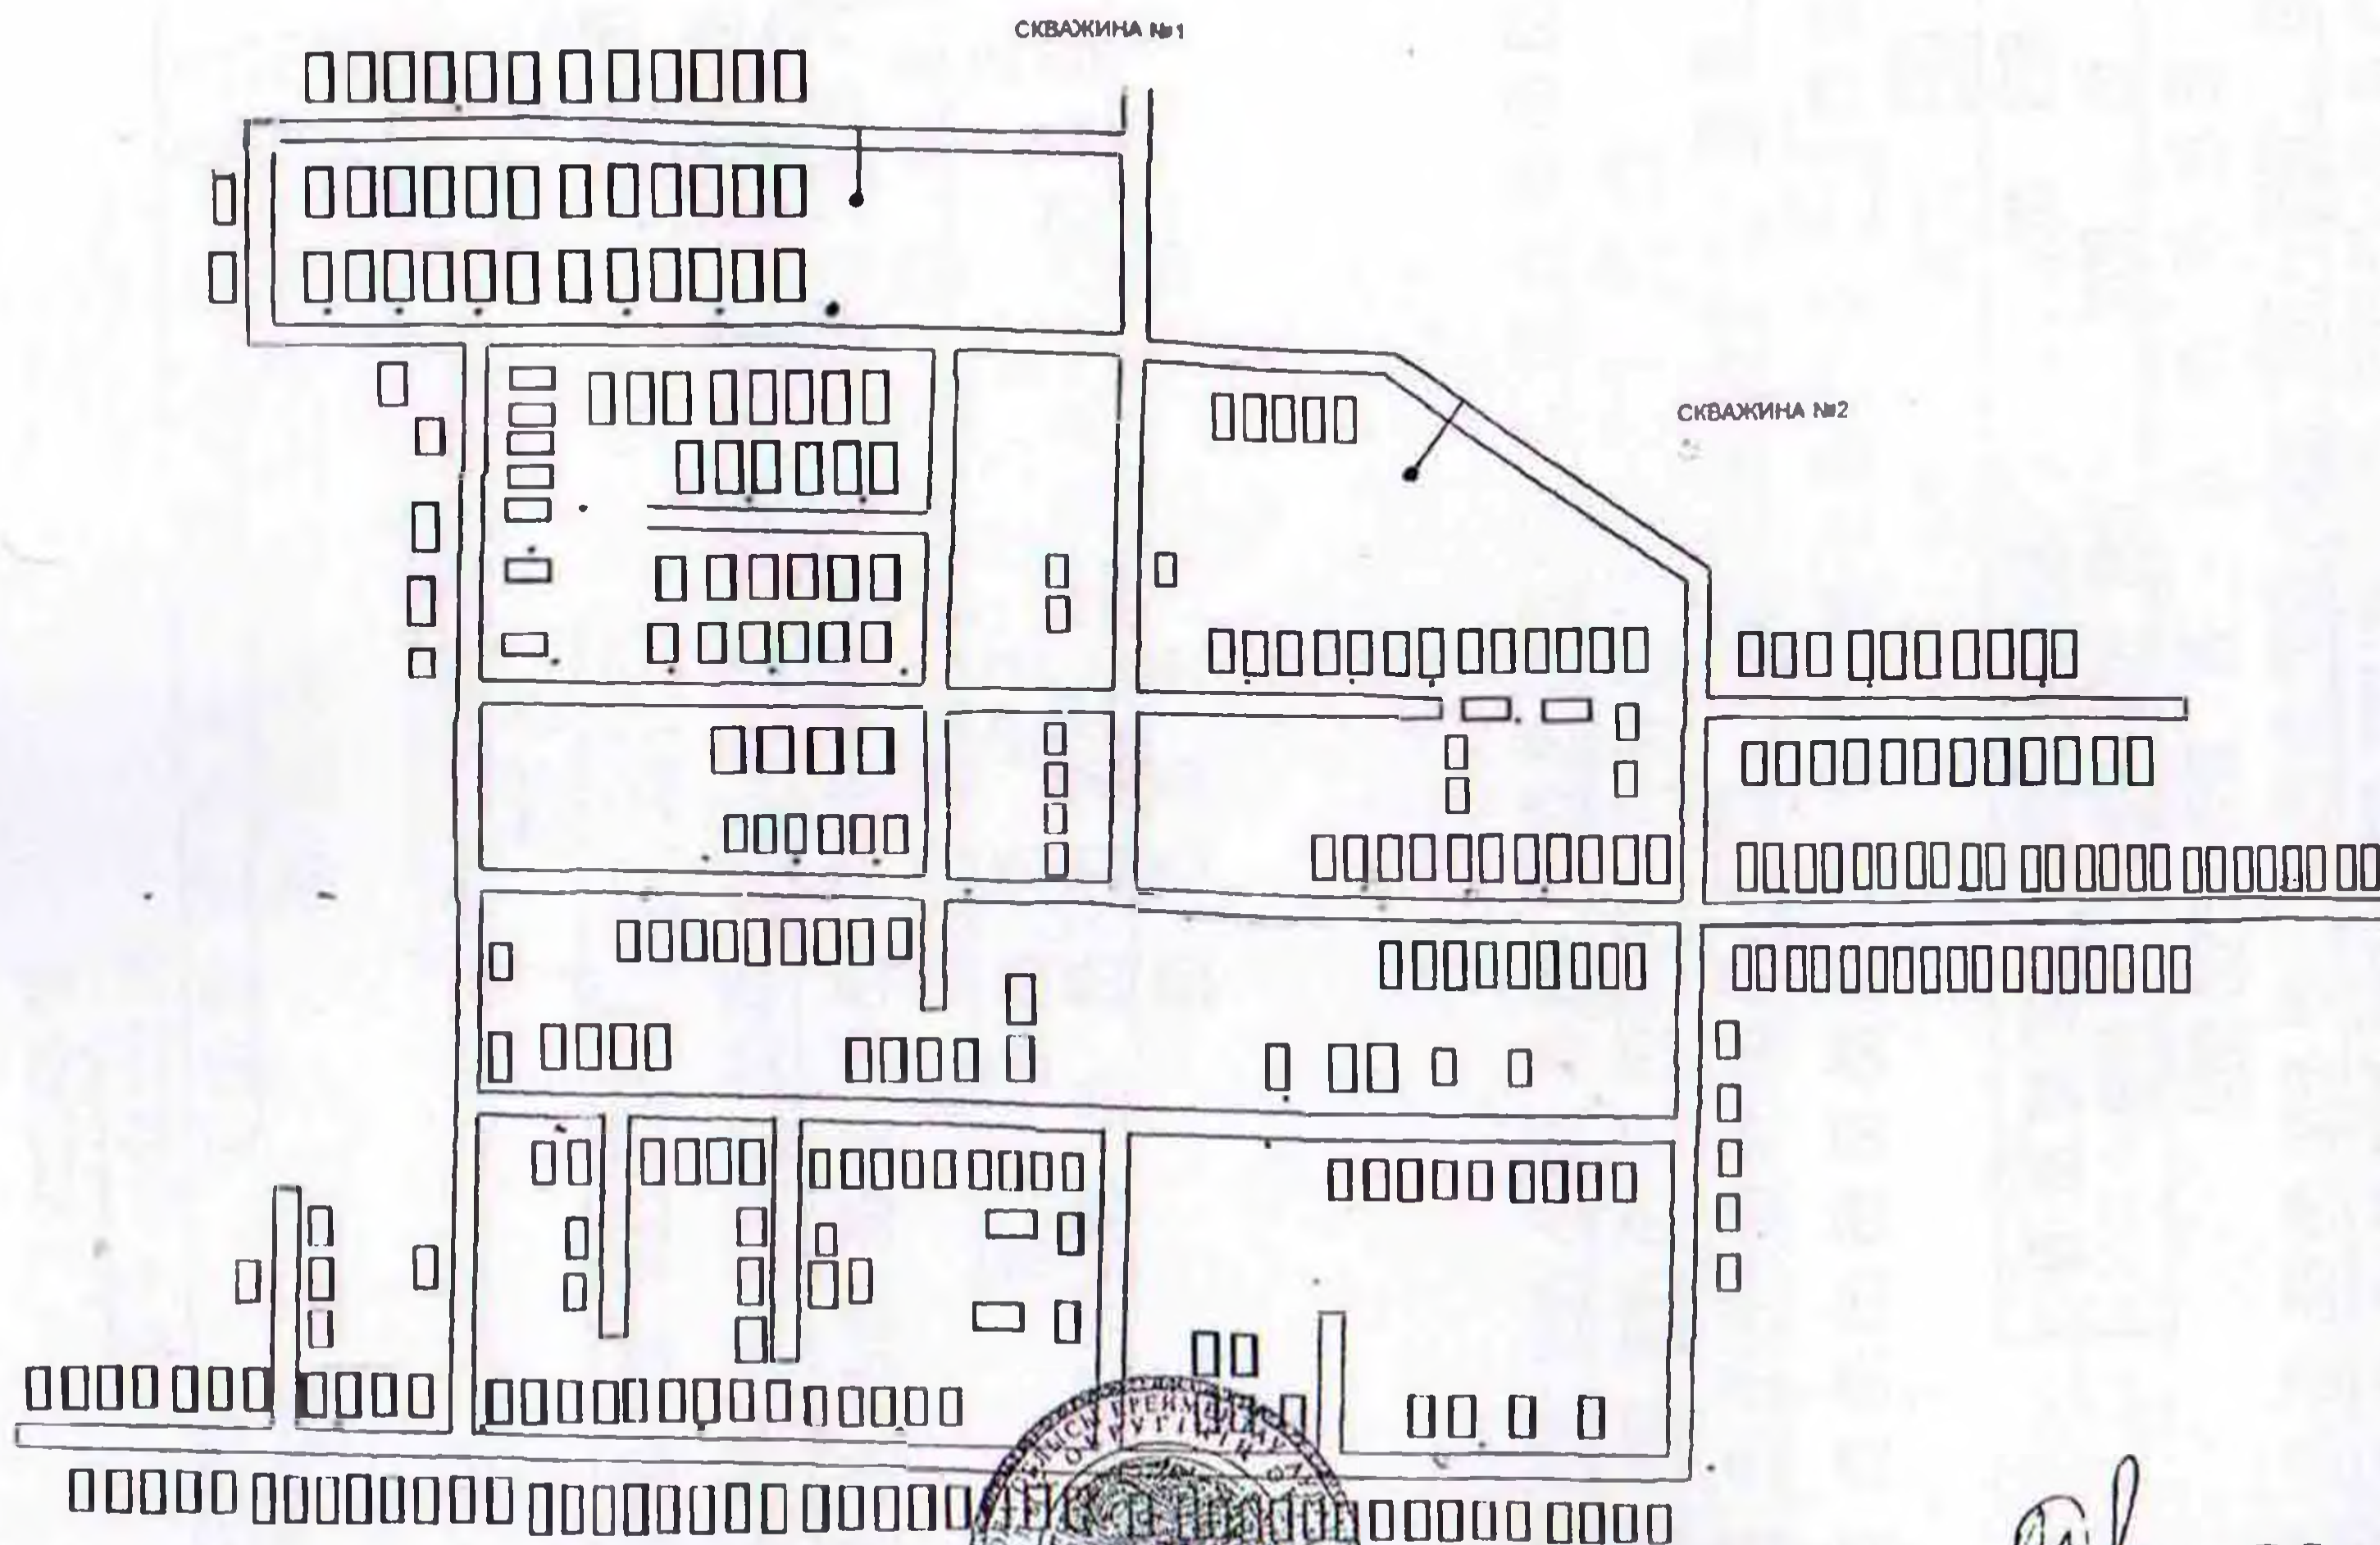

Актив Новомарковского сельского округа:

Г.Самойленко

Схема водопровода с. Куншалган Ерейментауского района Акмолинской области


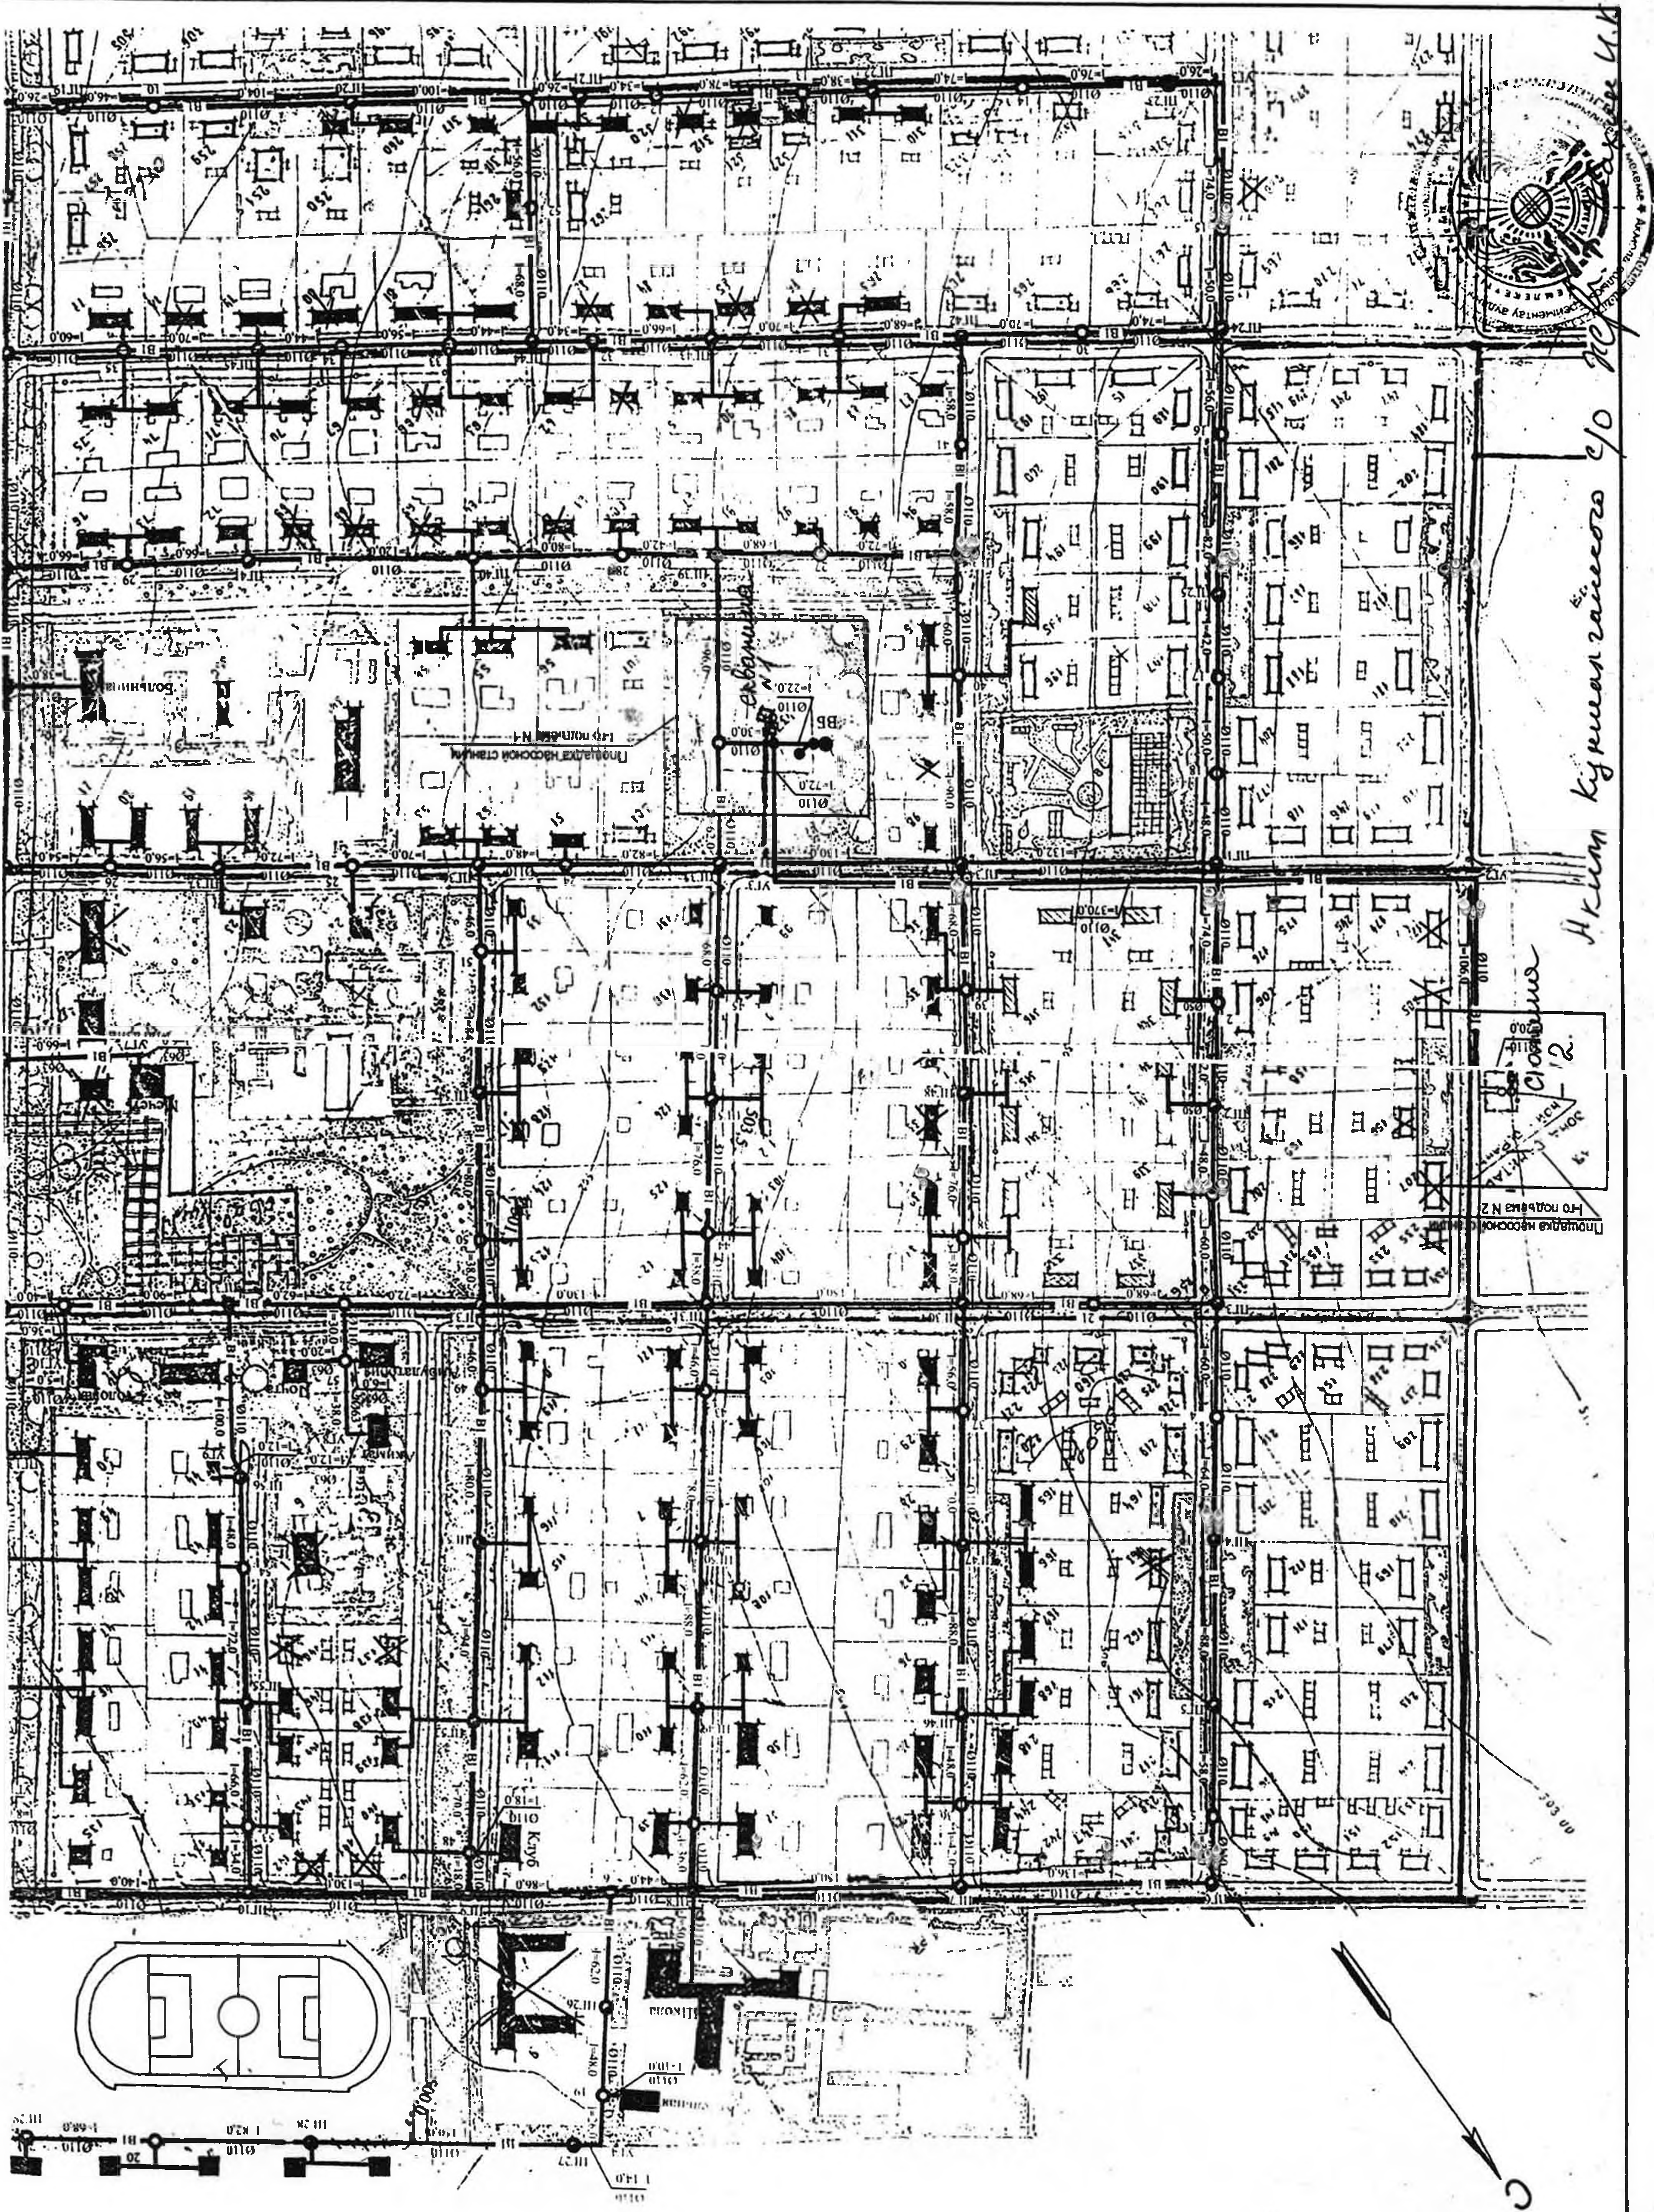


Схема водопроводных сетей с.о. им. Олжабай батыра

И.о. акима сельского округа
имени Олжабай батыра




К. Кайдахметов

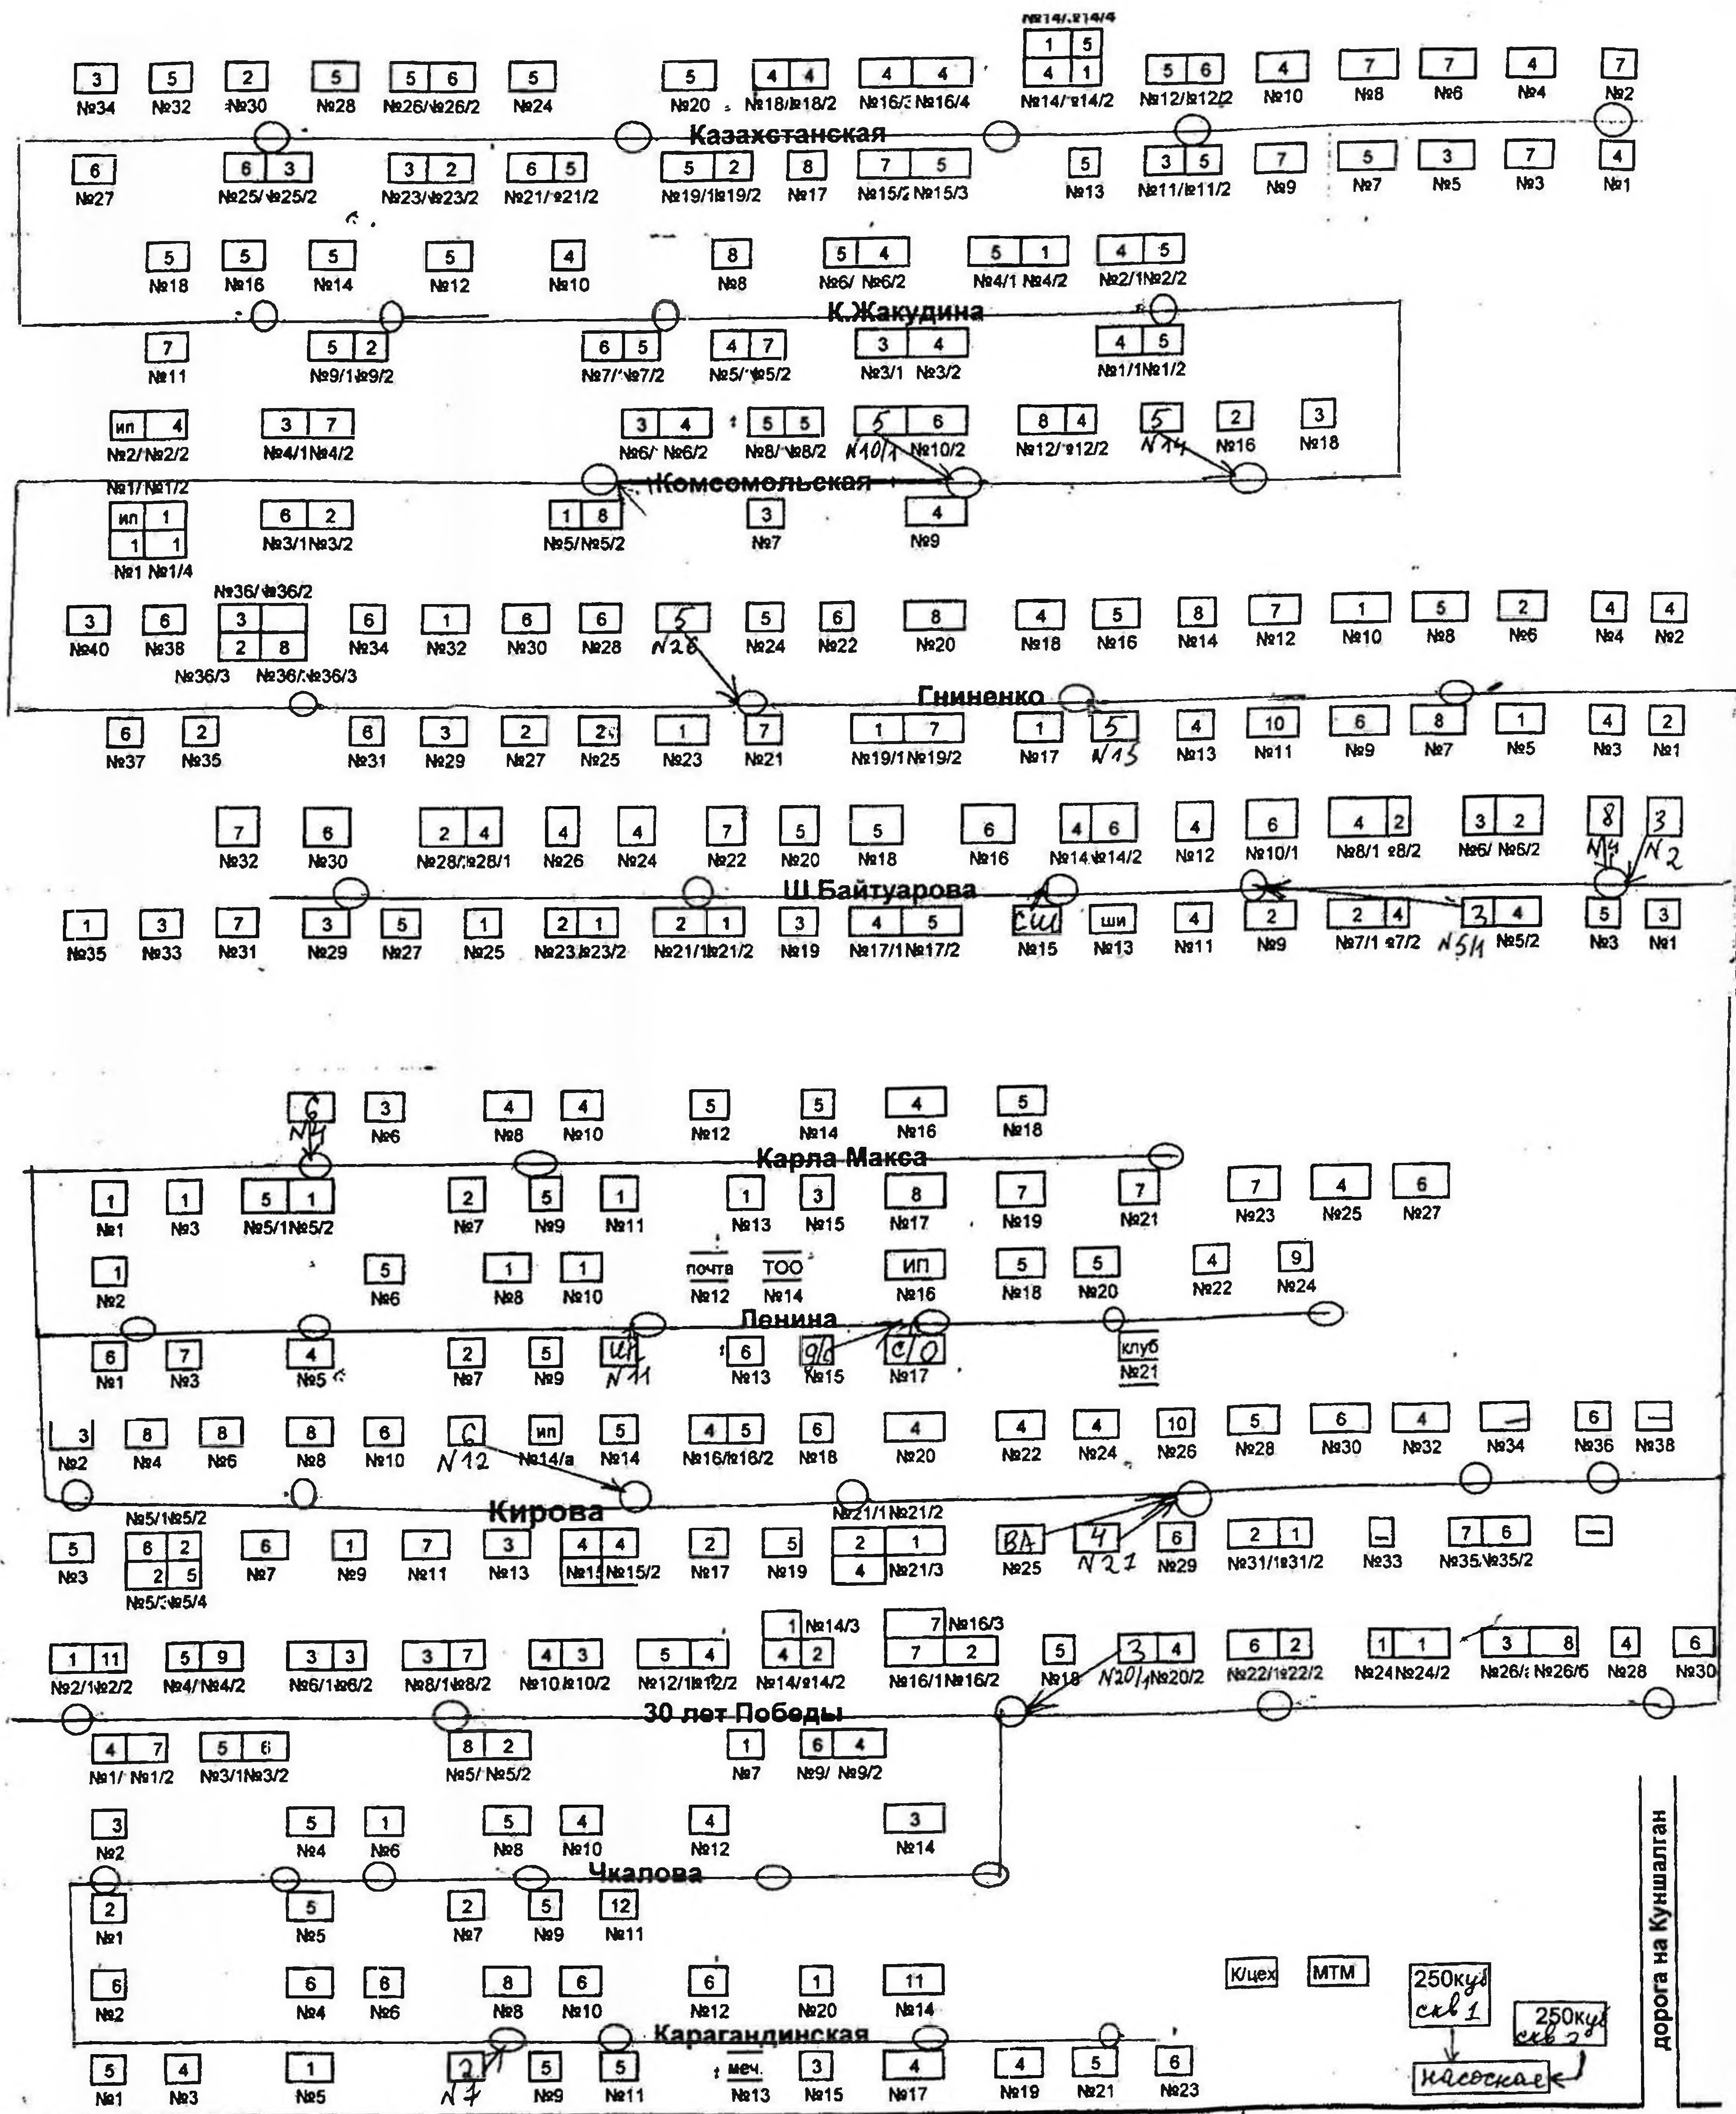

0 - колонки (52)
III - вода в доме без ПУ
водопроводные трубы
239 - скважина 1
230 - скважина 2

Қойтас селолық округінің Ажы аулының
көшелерінің сызба – жоспары

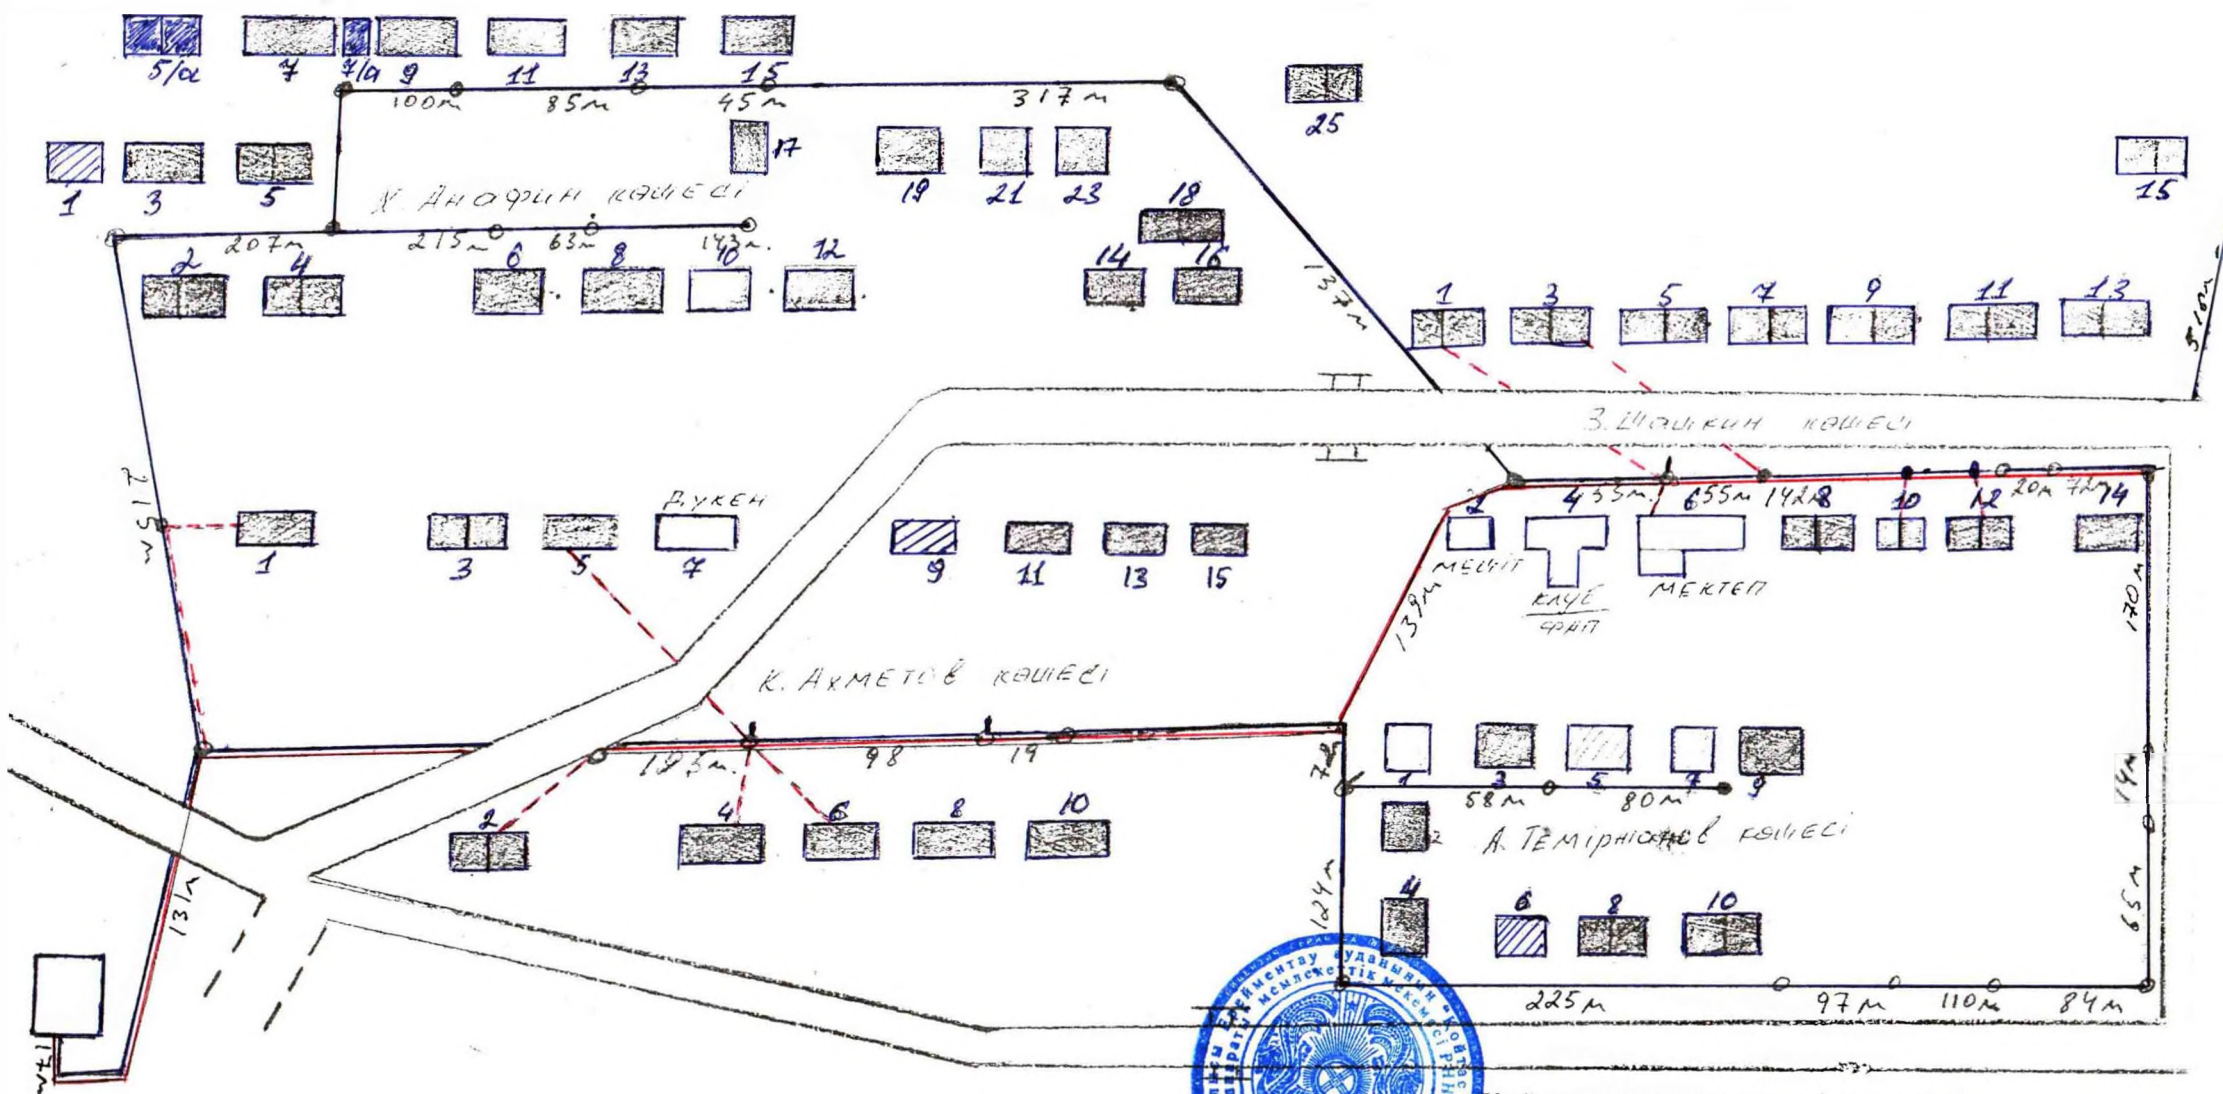

Қойтас селолық округінің әкімі
Алдыбеков Н.К.

1



_____ 2015 г.

<< >>

2015 года

Каер
2015

« »

2015 года

Схема группового водопровода с. Койтас и с. Ажы Ерейментауского района Акмолинской области




“Утверждаю”
Аким Койтасского с/о

“ ” 2019 г.



Схема группового водопровода Тургайского сельского округа (Тургай, Ниж.Тургай, Карагайлы(Стаханово))

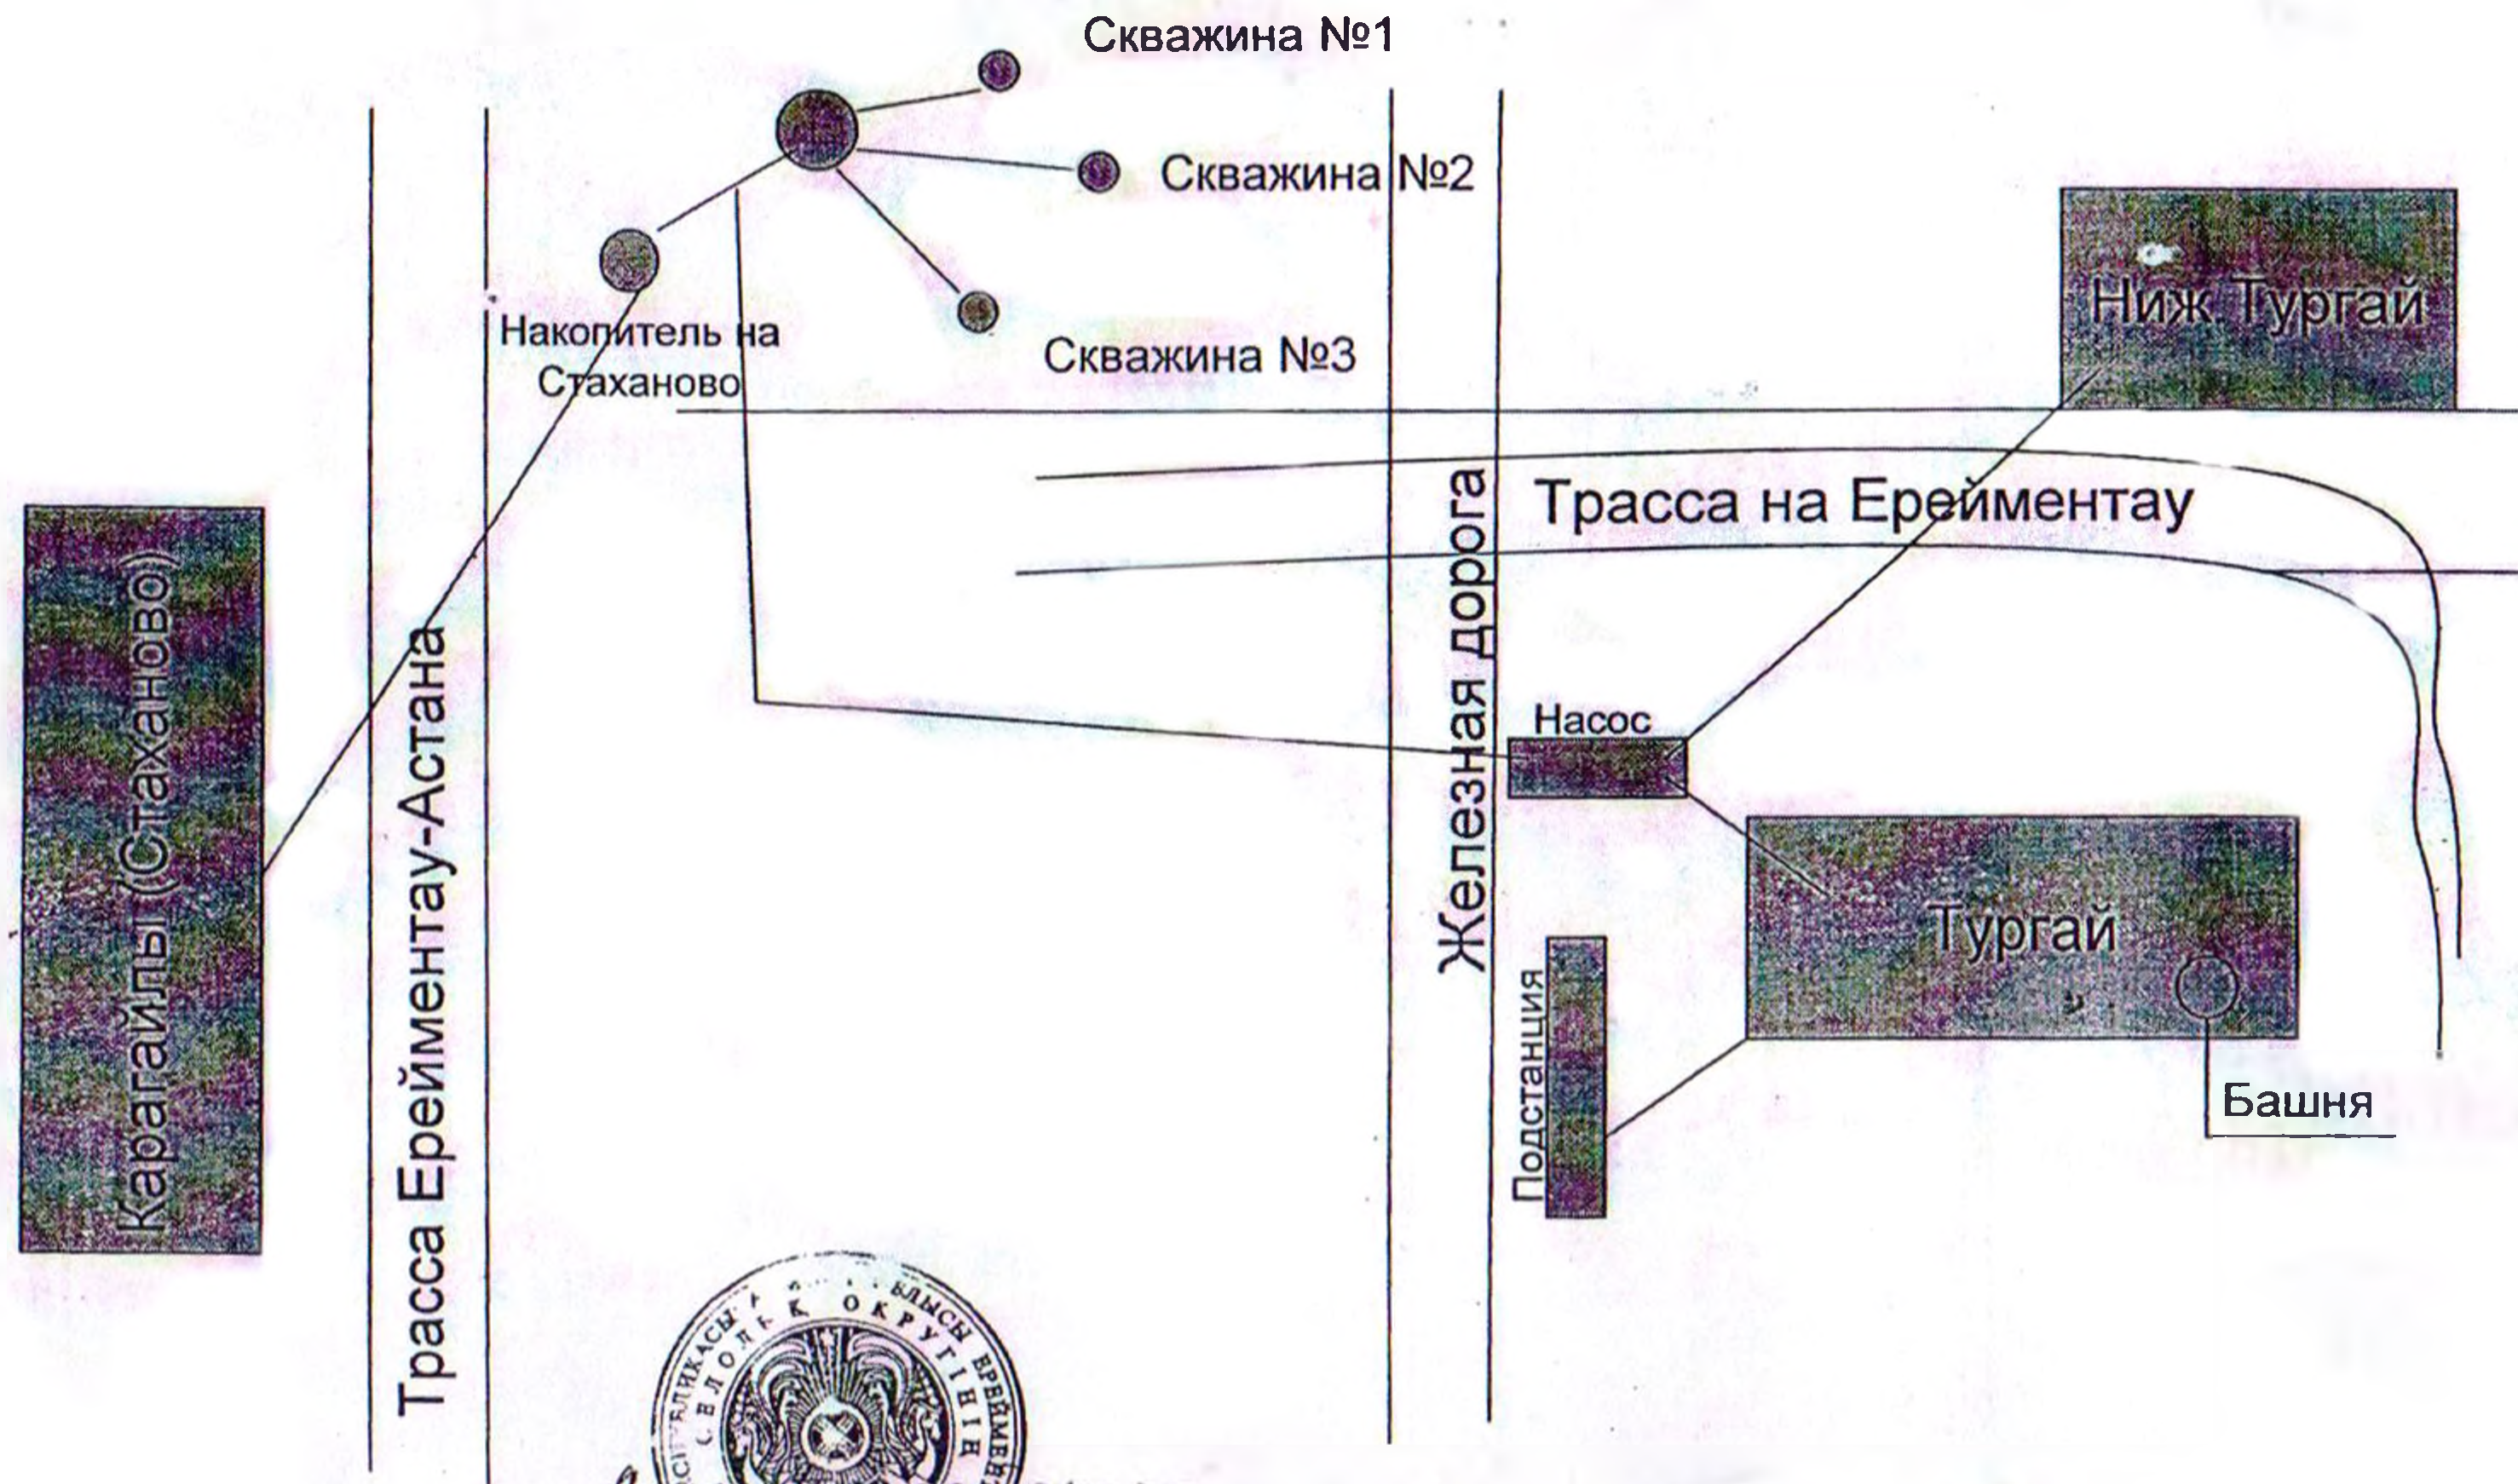

Ақшауыл ауданының
Тургайского сельского округа

14.05.2014

М. Бекмолдабеков


